

NADLEŚNICTWO MIĘDZYLEŚIE

57-530 MIĘDZYLEŚIE ul. Tysiąclecia Państwa Polskiego 7
 tel./ fax 74 812 63 85, tel. 74 812 63 22, 812 63 42
 NIP 881-000-32-18 REGON 931024008
 e-mail: miedzylesie@wroclaw.lasy.gov.pl
 www.wroclaw.lasy.gov.pl

Umowa zarejestrowana w rejestrze
 Urzędu Miasta i Gminy w Bystrzycy Kłodzkiej
 pod nr 17612/2016
 Bystrzyca Kł. dnia 11.03.2016 W. Krawczak

UMOWA DZIERŻAWY GRUNTU LEŚNEGO NR 5/2016**(dla inwestycji liniowych niewylączających gruntów z produkcji)**

Zawarta w dniu 10. 03.2016r. w Międzyzlesiu pomiędzy:

Skarbem Państwa – Państwowym Gospodarstwem Leśnym Lasy Państwowe Nadleśnictwem Międzyzlesie z siedzibą w Międzyzlesiu, ul. Tysiąclecia P.P. 7, 57-530 Międzyzlesie

NIP: 881-000-32-18, Regon: 931024008,

reprezentowanym przez:

Nadleśniczego – Mariana Rymarskiego, zwanym dalej

Wydzierżawiającym

a

Gminą Bystrzyca Kłodzka, ul. Sienkiewicza 6, 57-500 Bystrzyca Kłodzka,

NIP: 881-10-06-578, Regon: 890717958,

reprezentowanym przez:

Burmistrza – Renatę Surmę

zwanym dalej „Dzierżawcą”

o następującej treści:

§ 1

1. Wydierżawiający wydierżawia Dzierżawcy grunt, stanowiący własność Skarbu Państwa w zarządzie Lasów Państwowych Nadleśnictwa Międzyzlesie pod budowę i eksploatację ścieżek rowerowych „Singletrack” na terenie Nadleśnictwa Międzyzlesie. Celem dzierżawy jest umożliwienie realizacji przez Dzierżawcę polsko-czeskiego projektu pn.: „Singletrack Glacensis”, na następujących działkach:

Lp.	Gmina	Obręb ewid.	Dz. ewid.	Leśnictwo	Adres leśny	Rodzaj	Dł.	Szer.	Pow.
						pow.	[m]	[m]	[m2]
1	Bystrzyca Kłodzka	Poniatów	174/205 ✓	Różanka	13-16-1-04-205 -p -00	D-STAN	41,00	2	82,00
2	Bystrzyca Kłodzka	Poniatów	174/205 ✓	Różanka	13-16-1-04-205 -r -00	SKŁAD DR	76,00	2	152,00
3	Bystrzyca Kłodzka	Biała Woda	13/6 ✓	Biała Woda	13-16-2-08-102 -h -00	D-STAN	89,00	2	178,00
4	Bystrzyca Kłodzka	Biała Woda	13/6 ✓	Biała Woda	13-16-2-08-102 -i -00	PS	2,00	2	4,00
5	Bystrzyca Kłodzka	Międzygórze	386/169 ✓	Śnieżnik	13-16-2-10-169 -d -00	D-STAN	3,00	2	6,00
6	Bystrzyca Kłodzka	Międzygórze	259 ✓	Śnieżnik	13-16-2-10-170 -d -00	D-STAN	100,00	2	200,00
7	Bystrzyca Kłodzka	Międzygórze	259 ✓	Śnieżnik	13-16-2-10-170 -f -00	BUD INNE	11,00	2	22,00
8	Bystrzyca Kłodzka	Międzygórze	203/4 ✓	Jawornica	13-16-2-11-233 -g -00	D-STAN	17,00	2	34,00
9	Bystrzyca Kłodzka	Międzygórze	203/4 ✓	Jawornica	13-16-2-11-233 -h -00	PS	106,00	2	212,00
10	Bystrzyca Kłodzka	Międzygórze	203/3 ✓	Jawornica	13-16-2-11-233 -j -00	DROGI I	103,00	2	206,00
11	Bystrzyca Kłodzka	Międzygórze	201/3 ✓	Jawornica	13-16-2-11-241 -a -00	D-STAN	80,00	2	160,00
12	Bystrzyca Kłodzka	Międzygórze	201/3 ✓	Jawornica	13-16-2-11-241 -b -00	D-STAN	43,00	2	86,00
13	Bystrzyca Kłodzka	Międzygórze	201/2 ✓	Jawornica	13-16-2-11-241 -i -00	D-STAN	42,00	2	84,00
14	Bystrzyca Kłodzka	Międzygórze	201/1 ✓	Jawornica	13-16-2-11-241 -j -00	DROGI L	9,00	2	18,00
15	Bystrzyca Kłodzka	Marcinków	208/61 ✓	Biała Woda	13-16-2-08-61 -a -00	D-STAN	540,24	2	1 080,48
16	Bystrzyca Kłodzka	Marcinków	208/61 ✓	Biała Woda	13-16-2-08-61 -b -00	D-STAN	240,52	2	481,03
17	Bystrzyca Kłodzka	Marcinków	208/61 ✓	Biała Woda	13-16-2-08-61 -g -00	D-STAN	206,84	2	413,68
18	Bystrzyca Kłodzka	Marcinków	219/62 ✓	Biała Woda	13-16-2-08-62 -a -00	D-STAN	69,48	2	138,95
19	Bystrzyca Kłodzka	Marcinków	219/62 ✓	Biała Woda	13-16-2-08-62 -b -00	D-STAN	51,33	2	102,65

20	Bystrzyca Kłodzka	Marcinków	219/62 ✓	Biała Woda	13-16-2-08-62 -i -00	D-STAN	23,15	2	46,31
21	Bystrzyca Kłodzka	Marcinków	217/63 ✓	Biała Woda	13-16-2-08-63 -a -00	D-STAN	369,89	2	739,79
22	Bystrzyca Kłodzka	Marcinków	217/63 ✓	Biała Woda	13-16-2-08-63 -d -00	D-STAN	113,32	2	226,64
23	Bystrzyca Kłodzka	Marcinków	217/63 ✓	Biała Woda	13-16-2-08-63 -f -00	D-STAN	231,77	2	463,54
24	Bystrzyca Kłodzka	Marcinków	212/66 ✓	Biała Woda	13-16-2-08-66 -d -00	D-STAN	175,76	2	351,51
25	Bystrzyca Kłodzka	Marcinków	212/66 ✓	Biała Woda	13-16-2-08-66 -f -00	D-STAN	5,09	2	10,17
26	Bystrzyca Kłodzka	Marcinków	212/66 ✓	Biała Woda	13-16-2-08-66 -g -00	D-STAN	10,40	2	20,80
27	Bystrzyca Kłodzka	Marcinków	212/66 ✓	Biała Woda	13-16-2-08-66 -h -00	D-STAN	429,33	2	858,67
28	Bystrzyca Kłodzka	Marcinków	215/67 ✓	Biała Woda	13-16-2-08-67 -a -00	D-STAN	59,90	2	119,81
29	Bystrzyca Kłodzka	Marcinków	216/73 ✓	Biała Woda	13-16-2-08-73 -b -00	D-STAN	146,49	2	292,99
30	Bystrzyca Kłodzka	Marcinków	216/73 ✓	Biała Woda	13-16-2-08-73 -c -00	D-STAN	402,01	2	804,03
31	Bystrzyca Kłodzka	Marcinków	216/73 ✓	Biała Woda	13-16-2-08-73 -d -00	D-STAN	99,34	2	198,67
32	Bystrzyca Kłodzka	Idzików	911/74 ✓	Biała Woda	13-16-2-08-74 -a -00	D-STAN	161,72	2	323,45
33	Bystrzyca Kłodzka	Idzików	911/74 ✓	Biała Woda	13-16-2-08-74 -d -00	D-STAN	405,07	2	810,14
34	Bystrzyca Kłodzka	Idzików	911/74 ✓	Biała Woda	13-16-2-08-74 -g -00	POTOK	6,48	2	12,97
35	Bystrzyca Kłodzka	Idzików	910/6 ✓	Biała Woda	13-16-2-08-75 -a -00	D-STAN	39,78	2	79,55
36	Bystrzyca Kłodzka	Idzików	910/6 ✓	Biała Woda	13-16-2-08-75 -h -00	D-STAN	80,53	2	161,06
37	Bystrzyca Kłodzka	Idzików	910/6 ✓	Biała Woda	13-16-2-08-75 -i -00	D-STAN	103,52	2	207,05
38	Bystrzyca Kłodzka	Idzików	910/6 ✓	Biała Woda	13-16-2-08-75 -j -00	D-STAN	102,87	2	205,73
39	Bystrzyca Kłodzka	Idzików	855/76 ✓	Biała Woda	13-16-2-08-76 -a -00	D-STAN	237,55	2	475,11
40	Bystrzyca Kłodzka	Idzików	855/76 ✓	Biała Woda	13-16-2-08-76 -c -00	D-STAN	142,30	2	284,60
41	Bystrzyca Kłodzka	Idzików	876/77 ✓	Biała Woda	13-16-2-08-77 -a -00	D-STAN	129,89	2	259,78
42	Bystrzyca Kłodzka	Idzików	876/77 ✓	Biała Woda	13-16-2-08-77 -b -00	D-STAN	199,39	2	398,78
43	Bystrzyca Kłodzka	Idzików	876/77 ✓	Biała Woda	13-16-2-08-77 -g -00	D-STAN	36,81	2	73,62
44	Bystrzyca Kłodzka	Idzików	876/77 ✓	Biała Woda	13-16-2-08-77 -h -00	D-STAN	87,96	2	175,92
45	Bystrzyca Kłodzka	Idzików	876/77 ✓	Biała Woda	13-16-2-08-77 -j -00	D-STAN	105,46	2	210,91
46	Bystrzyca Kłodzka	Idzików	856/81 ✓	Biała Woda	13-16-2-08-81 -b -00	D-STAN	33,84	2	67,68
47	Bystrzyca Kłodzka	Idzików	856/81 ✓	Biała Woda	13-16-2-08-81 -d -00	D-STAN	68,30	2	136,60
48	Bystrzyca Kłodzka	Idzików	857/82 ✓	Biała Woda	13-16-2-08-82 -b -00	D-STAN	154,83	2	309,65
49	Bystrzyca Kłodzka	Idzików	867/83 ✓	Biała Woda	13-16-2-08-83 -b -00	D-STAN	238,28	2	476,57
50	Bystrzyca Kłodzka	Idzików	867/83 ✓	Biała Woda	13-16-2-08-83 -d -00	D-STAN	28,75	2	57,49
51	Bystrzyca Kłodzka	Szklary	84 ✓	Biała Woda	13-16-2-08-84 -a -00	D-STAN	117,35	2	234,70
52	Bystrzyca Kłodzka	Szklary	86 ✓	Biała Woda	13-16-2-08-86 -a -00	D-STAN	165,42	2	330,83
53	Bystrzyca Kłodzka	Szklary	86 ✓	Biała Woda	13-16-2-08-86 -c -00	D-STAN	87,03	2	174,06
54	Bystrzyca Kłodzka	Szklary	86 ✓	Biała Woda	13-16-2-08-86 -d -00	D-STAN	226,88	2	453,77
55	Bystrzyca Kłodzka	Szklary	122/8 ✓	Szklary	13-16-2-09-122 -g -00	D-STAN	35,27	2	70,55
56	Bystrzyca Kłodzka	Szklary	122/8 ✓	Szklary	13-16-2-09-122 -h -00	D-STAN	148,13	2	296,26
57	Bystrzyca Kłodzka	Szklary	122/8 ✓	Szklary	13-16-2-09-122 -i -00	D-STAN	196,93	2	393,85
58	Bystrzyca Kłodzka	Szklary	122/8 ✓	Szklary	13-16-2-09-122 -s -00	D-STAN	244,26	2	488,53
59	Bystrzyca Kłodzka	Szklary	122/8 ✓	Szklary	13-16-2-09-122 -t -00	Ł	56,78	2	113,56
60	Bystrzyca Kłodzka	Szklary	122/8 ✓	Szklary	13-16-2-09-122 -y -00	D-STAN	223,97	2	447,95
61	Bystrzyca Kłodzka	Szklary	122/8 ✓	Szklary	13-16-2-09-122 -z -00	D-STAN	113,84	2	227,67
62	Bystrzyca Kłodzka	Szklary	123 ✓	Szklary	13-16-2-09-123 -a -00	D-STAN	294,92	2	589,84
63	Bystrzyca Kłodzka	Szklary	123 ✓	Szklary	13-16-2-09-123 -b -00	D-STAN	120,79	2	241,58
64	Bystrzyca Kłodzka	Szklary	123 ✓	Szklary	13-16-2-09-123 -c -00	D-STAN	78,40	2	156,79

65	Bystrzyca Kłodzka	Marianówka	242/124 ✓	Szkłary	13-16-2-09-124 -b -00	D-STAN	415,28	2	830,56
66	Bystrzyca Kłodzka	Szkłary	129	Szkłary	13-16-2-09-129 -b -00	D-STAN	4,89	2	9,77
67	Bystrzyca Kłodzka	Międzygórze	240/145 ✓	Szkłary	13-16-2-09-145 -a -00	D-STAN	116,16	2	232,32
68	Bystrzyca Kłodzka	Międzygórze	240/145 ✓	Szkłary	13-16-2-09-145 -b -00	D-STAN	82,79	2	165,58
69	Bystrzyca Kłodzka	Międzygórze	240/145 ✓	Szkłary	13-16-2-09-145 -c -00	D-STAN	23,38	2	46,76
70	Bystrzyca Kłodzka	Wilkanów	1280/2 ✓	Szkłary	13-16-2-09-147 -i -00	D-STAN	23,31	2	46,62
71	Bystrzyca Kłodzka	Wilkanów	1280/2 ✓	Szkłary	13-16-2-09-147 -j -00	D-STAN	382,47	2	764,93
72	Bystrzyca Kłodzka	Wilkanów	1280/2 ✓	Szkłary	13-16-2-09-147 -l -00	D-STAN	41,26	2	82,52
73	Bystrzyca Kłodzka	Wilkanów	1280/2 ✓	Szkłary	13-16-2-09-147 -m -00	D-STAN	88,39	2	176,79
74	Bystrzyca Kłodzka	Wilkanów	1280/2 ✓	Szkłary	13-16-2-09-147 -n -00	D-STAN	178,72	2	357,44
75	Bystrzyca Kłodzka	Wilkanów	1275/148 ✓	Szkłary	13-16-2-09-148 -a -00	D-STAN	4,12	2	8,23
76	Bystrzyca Kłodzka	Wilkanów	1275/148 ✓	Szkłary	13-16-2-09-148 -b -00	D-STAN	148,09	2	296,19
77	Bystrzyca Kłodzka	Wilkanów	1275/148 ✓	Szkłary	13-16-2-09-148 -f -00	D-STAN	185,52	2	371,03
78	Bystrzyca Kłodzka	Wilkanów	1277/149 ✓	Szkłary	13-16-2-09-149 -c -00	D-STAN	277,04	2	554,08
79	Bystrzyca Kłodzka	Wilkanów	1277/149 ✓	Szkłary	13-16-2-09-149 -d -00	D-STAN	57,89	2	115,77
80	Bystrzyca Kłodzka	Wilkanów	1282/2 ✓	Szkłary	13-16-2-09-150 -c -00	D-STAN	222,45	2	444,90
81	Bystrzyca Kłodzka	Wilkanów	1282/2 ✓	Szkłary	13-16-2-09-150 -d -00	D-STAN	27,54	2	55,08
82	Bystrzyca Kłodzka	Wilkanów	1282/2 ✓	Szkłary	13-16-2-09-150 -f -00	D-STAN	135,04	2	270,07
83	Bystrzyca Kłodzka	Wilkanów	1282/2 ✓	Szkłary	13-16-2-09-150 -i -00	D-STAN	57,63	2	115,26
84	Bystrzyca Kłodzka	Wilkanów	1282/2 ✓	Szkłary	13-16-2-09-150 -k -00	D-STAN	72,57	2	145,13
85	Bystrzyca Kłodzka	Wilkanów	1285/2 ✓	Szkłary	13-16-2-09-151 -a -00	D-STAN	114,25	2	228,50
86	Bystrzyca Kłodzka	Wilkanów	1285/2 ✓	Szkłary	13-16-2-09-151 -b -00	D-STAN	33,59	2	67,18
87	Bystrzyca Kłodzka	Wilkanów	1285/2 ✓	Szkłary	13-16-2-09-151 -c -00	D-STAN	150,42	2	300,85
88	Bystrzyca Kłodzka	Wilkanów	1285/2 ✓	Szkłary	13-16-2-09-151 -d -00	D-STAN	224,99	2	449,98
89	Bystrzyca Kłodzka	Międzygórze	204/234 ✓	Jawornica	13-16-2-11-234 -b -00	D-STAN	114,00	2	228,00
90	Bystrzyca Kłodzka	Międzygórze	204/234 ✓	Jawornica	13-16-2-11-234 -c -00	D-STAN	406,00	2	812,00
91	Bystrzyca Kłodzka	Międzygórze	205/235 ✓	Jawornica	13-16-2-11-235 -a -00	D-STAN	41,00	2	82,00
92	Bystrzyca Kłodzka	Międzygórze	205/235 ✓	Jawornica	13-16-2-11-235 -b -00	D-STAN	660,00	2	1 320,00
93	Bystrzyca Kłodzka	Międzygórze	205/235 ✓	Jawornica	13-16-2-11-235 -c -00	D-STAN	42,00	2	84,00
94	Bystrzyca Kłodzka	Międzygórze	205/235 ✓	Jawornica	13-16-2-11-235 -d -00	D-STAN	15,00	2	30,00
95	Bystrzyca Kłodzka	Międzygórze	205/235 ✓	Jawornica	13-16-2-11-235 -i -00	POTOK	19,00	2	38,00
96	Bystrzyca Kłodzka	Międzygórze	218/239 ✓	Jawornica	13-16-2-11-239 -a -00	D-STAN	409,00	2	818,00
97	Bystrzyca Kłodzka	Międzygórze	218/239 ✓	Jawornica	13-16-2-11-239 -c -00	D-STAN	140,00	2	280,00
98	Bystrzyca Kłodzka	Międzygórze	218/239 ✓	Jawornica	13-16-2-11-239 -f -00	D-STAN	103,00	2	206,00
99	Bystrzyca Kłodzka	Międzygórze	220/242 ✓	Jawornica	13-16-2-11-242 -b -00	D-STAN	219,00	2	438,00
100	Bystrzyca Kłodzka	Międzygórze	217/243 ✓	Jawornica	13-16-2-11-243 -a -00	D-STAN	126,00	2	252,00
101	Bystrzyca Kłodzka	Międzygórze	217/243 ✓	Jawornica	13-16-2-11-243 -b -00	D-STAN	156,00	2	312,00
102	Bystrzyca Kłodzka	Międzygórze	223/2 ✓	Jawornica	13-16-2-11-244 -l -00	D-STAN	84,00	2	168,00
103	Bystrzyca Kłodzka	Międzygórze	223/2 ✓	Jawornica	13-16-2-11-244 -n -00	D-STAN	81,00	2	162,00
104	Bystrzyca Kłodzka	Międzygórze	223/2 ✓	Jawornica	13-16-2-11-244 -o -00	D-STAN	61,00	2	122,00
105	Bystrzyca Kłodzka	Międzygórze	223/2 ✓	Jawornica	13-16-2-11-244 -r -00	D-STAN	95,00	2	190,00
106	Bystrzyca Kłodzka	Międzygórze	223/2 ✓	Jawornica	13-16-2-11-244 -s -00	D-STAN	178,00	2	356,00
107	Bystrzyca Kłodzka	Międzygórze	222/5 ✓	Jawornica	13-16-2-11-245 -i -00	D-STAN	628,00	2	1 256,00
108	Bystrzyca Kłodzka	Międzygórze	222/5 ✓	Jawornica	13-16-2-11-245 -j -00	D-STAN	291,00	2	582,00
109	Bystrzyca Kłodzka	Międzygórze	221/246 ✓	Jawornica	13-16-2-11-246 -a -00	D-STAN	1	2	2 144,00

							072,00		
110	Bystrzyca Kłodzka	Międzygórze	221/246 ✓	Jawornica	13-16-2-11-246 -b -00	D-STAN	82,00	2	164,00
111	Bystrzyca Kłodzka	Biała Woda	5/102 ✓	Biała Woda	13-16-2-08-102 -a -00	D-STAN	110,06	2	220,12
112	Bystrzyca Kłodzka	Biała Woda	5/102 ✓	Biała Woda	13-16-2-08-102 -c -00	D-STAN	153,04	2	306,09
113	Bystrzyca Kłodzka	Biała Woda	5/102 ✓	Biała Woda	13-16-2-08-102 -d -00	D-STAN	120,35	2	240,69
114	Bystrzyca Kłodzka	Biała Woda	5/102 ✓	Biała Woda	13-16-2-08-102 -g -00	D-STAN	65,04	2	130,08
115	Bystrzyca Kłodzka	Biała Woda	7/103 ✓	Biała Woda	13-16-2-08-103 -a -00	D-STAN	167,95	2	335,91
116	Bystrzyca Kłodzka	Biała Woda	7/103 ✓	Biała Woda	13-16-2-08-103 -b -00	D-STAN	119,50	2	239,00
117	Bystrzyca Kłodzka	Biała Woda	7/103 ✓	Biała Woda	13-16-2-08-103 -c -00	D-STAN	237,32	2	474,65
118	Bystrzyca Kłodzka	Biała Woda	1/109 ✓	Biała Woda	13-16-2-08-109 -a -00	D-STAN	233,73	2	467,46
119	Bystrzyca Kłodzka	Biała Woda	1/109 ✓	Biała Woda	13-16-2-08-109 -b -00	D-STAN	59,57	2	119,14
120	Bystrzyca Kłodzka	Biała Woda	1/109 ✓	Biała Woda	13-16-2-08-109 -c -00	D-STAN	80,09	2	160,18
121	Bystrzyca Kłodzka	Międzygórze	225/104 ✓	Szklary	13-16-2-09-104 -a -00	D-STAN	106,77	2	213,55
122	Bystrzyca Kłodzka	Międzygórze	225/104 ✓	Szklary	13-16-2-09-104 -b -00	D-STAN	159,55	2	319,10
123	Bystrzyca Kłodzka	Międzygórze	225/104 ✓	Szklary	13-16-2-09-104 -c -00	D-STAN	141,91	2	283,83
124	Bystrzyca Kłodzka	Międzygórze	225/104 ✓	Szklary	13-16-2-09-104 -d -00	D-STAN	42,53	2	85,06
125	Bystrzyca Kłodzka	Międzygórze	225/104 ✓	Szklary	13-16-2-09-104 -f -00	D-STAN	151,47	2	302,93
126	Bystrzyca Kłodzka	Międzygórze	226/105 ✓	Szklary	13-16-2-09-105 -a -00	D-STAN	99,45	2	198,90
127	Bystrzyca Kłodzka	Międzygórze	226/105 ✓	Szklary	13-16-2-09-105 -b -00	D-STAN	56,42	2	112,84
128	Bystrzyca Kłodzka	Międzygórze	226/105 ✓	Szklary	13-16-2-09-105 -c -00	D-STAN	77,15	2	154,29
129	Bystrzyca Kłodzka	Międzygórze	226/105 ✓	Szklary	13-16-2-09-105 -d -00	D-STAN	85,40	2	170,80
130	Bystrzyca Kłodzka	Międzygórze	248/106 ✓	Szklary	13-16-2-09-106 -a -00	D-STAN	267,92	2	535,84
131	Bystrzyca Kłodzka	Międzygórze	248/106 ✓	Szklary	13-16-2-09-106 -b -00	D-STAN	460,55	2	921,09
132	Bystrzyca Kłodzka	Międzygórze	135/132 ✓	Szklary	13-16-2-09-132 -b -00	D-STAN	318,34	2	636,68
133	Bystrzyca Kłodzka	Międzygórze	135/132 ✓	Szklary	13-16-2-09-132 -c -00	D-STAN	672,64	2	1 345,29
134	Bystrzyca Kłodzka	Międzygórze	250/133 ✓	Szklary	13-16-2-09-133 -a -00	D-STAN	47,12	2	94,24
135	Bystrzyca Kłodzka	Międzygórze	251/134 ✓	Szklary	13-16-2-09-134 -a -00	D-STAN	10,50	2	21,00
136	Bystrzyca Kłodzka	Międzygórze	137/164 ✓	Śnieżnik	13-16-2-10-164 -a -00	D-STAN	31,14	2	62,27
137	Bystrzyca Kłodzka	Międzygórze	383/166 ✓	Śnieżnik	13-16-2-10-166 -a -00	D-STAN	547,31	2	1 094,62
138	Bystrzyca Kłodzka	Międzygórze	383/166 ✓	Śnieżnik	13-16-2-10-166 -c -00	D-STAN	199,83	2	399,66
139	Bystrzyca Kłodzka	Międzygórze	383/166 ✓	Śnieżnik	13-16-2-10-166 -g -00	D-STAN	176,59	2	353,19
140	Bystrzyca Kłodzka	Międzygórze	384/167 ✓	Śnieżnik	13-16-2-10-167 -d -00	D-STAN	112,66	2	225,32
141	Bystrzyca Kłodzka	Międzygórze	257/168 ✓	Śnieżnik	13-16-2-10-168 -b -00	D-STAN	130,34	2	260,67
142	Bystrzyca Kłodzka	Międzygórze	257/168 ✓	Śnieżnik	13-16-2-10-168 -c -00	D-STAN	564,50	2	1 129,01
143	Bystrzyca Kłodzka	Międzygórze	258/4 ✓	Śnieżnik	13-16-2-10-171 -a -00	D-STAN	109,99	2	219,98
144	Bystrzyca Kłodzka	Międzygórze	150/193 ✓	Śnieżnik	13-16-2-10-193 -a -00	D-STAN	530,13	2	1 060,26
145	Bystrzyca Kłodzka	Międzygórze	150/193 ✓	Śnieżnik	13-16-2-10-193 -b -00	D-STAN	89,00	2	178,01
146	Bystrzyca Kłodzka	Międzygórze	151/194 ✓	Śnieżnik	13-16-2-10-194 -b -00	D-STAN	84,99	2	169,98
147	Bystrzyca Kłodzka	Międzygórze	151/194 ✓	Śnieżnik	13-16-2-10-194 -c -00	D-STAN	27,64	2	55,28
148	Bystrzyca Kłodzka	Międzygórze	151/194 ✓	Śnieżnik	13-16-2-10-194 -d -00	D-STAN	121,72	2	243,43
149	Bystrzyca Kłodzka	Międzygórze	203/4 ✓	Jawornica	13-16-2-11-233 -b -00	D-STAN	27,01	2	54,03
150	Bystrzyca Kł	Międzygórze	222/5 ✓	Jawornica	13-16-2-11-245 -i -00	D-STAN	11,92	2	23,84
151	Bystrzyca Kł	Międzygórze	221/246 ✓	Jawornica	13-16-2-11-246 -b -00	D-STAN	1,71	2	3,42
152	Bystrzyca Kłodzka	Idzików	872/101 ✓	Biała Woda	13-16-2-08-101 -a -00	D-STAN	72,30	2	144,60
153	Bystrzyca Kłodzka	Idzików	872/101 ✓	Biała Woda	13-16-2-08-101 -c -00	D-STAN	378,83	2	757,66

154	Bystrzyca Kłodzka	Idzików	872/101 ✓	Biała Woda	13-16-2-08-101 -d -00	D-STAN	121,76	2	243,52
155	Bystrzyca Kłodzka	Biała Woda	5/102 ✓	Biała Woda	13-16-2-08-102 -a -00	D-STAN	128,90	2	257,81
156	Bystrzyca Kłodzka	Biała Woda	5/102 ✓	Biała Woda	13-16-2-08-102 -c -00	D-STAN	43,23	2	86,47
157	Bystrzyca Kłodzka	Biała Woda	1/109 ✓	Biała Woda	13-16-2-08-109 -a -00	D-STAN	156,60	2	313,20
158	Bystrzyca Kłodzka	Biała Woda	1/109 ✓	Biała Woda	13-16-2-08-109 -b -00	D-STAN	59,79	2	119,58
159	Bystrzyca Kłodzka	Biała Woda	12/71 ✓	Biała Woda	13-16-2-08-71 -d -00	D-STAN	80,46	2	160,92
160	Bystrzyca Kłodzka	Biała Woda	12/71 ✓	Biała Woda	13-16-2-08-71 -f -00	D-STAN	37,69	2	75,38
161	Bystrzyca Kłodzka	Biała Woda	12/71 ✓	Biała Woda	13-16-2-08-71 -j -00	D-STAN	38,98	2	77,95
162	Bystrzyca Kłodzka	Marcinków	213/72 ✓	Biała Woda	13-16-2-08-72 -b -00	D-STAN	141,62	2	283,23
163	Bystrzyca Kłodzka	Marcinków	216/73 ✓	Biała Woda	13-16-2-08-73 -a -00	D-STAN	251,94	2	503,88
164	Bystrzyca Kłodzka	Marcinków	216/73 ✓	Biała Woda	13-16-2-08-73 -b -00	D-STAN	33,43	2	66,87
165	Bystrzyca Kłodzka	Szkłary	86 ✓	Biała Woda	13-16-2-08-86 -d -00	D-STAN	29,24	2	58,48
166	Bystrzyca Kłodzka	Szkłary	122/8 ✓	Szkłary	13-16-2-09-122 -y -00	D-STAN	46,43	2	92,86
167	Bystrzyca Kłodzka	Szkłary	129 ✓	Szkłary	13-16-2-09-129 -a -00	D-STAN	121,18	2	242,35
168	Bystrzyca Kłodzka	Szkłary	129 ✓	Szkłary	13-16-2-09-129 -i -00	POTOK	71,31	2	142,62
169	Bystrzyca Kłodzka	Międzygórze	250/133 ✓	Szkłary	13-16-2-09-133 -a -00	D-STAN	40,94	2	81,88
170	Bystrzyca Kłodzka	Międzygórze	241/142 ✓	Szkłary	13-16-2-09-142 -f -00	D-STAN	157,76	2	315,51
171	Bystrzyca Kłodzka	Międzygórze	241/142 ✓	Szkłary	13-16-2-09-142 -g -00	D-STAN	106,29	2	212,59
172	Bystrzyca Kłodzka	Międzygórze	241/142 ✓	Szkłary	13-16-2-09-142 -h -00	D-STAN	29,11	2	58,23
173	Bystrzyca Kłodzka	Międzygórze	241/142 ✓	Szkłary	13-16-2-09-142 -i -00	D-STAN	104,34	2	208,67
174	Bystrzyca Kłodzka	Międzygórze	240/145 ✓	Szkłary	13-16-2-09-145 -c -00	D-STAN	38,98	2	77,97
175	Bystrzyca Kłodzka	Międzygórze	240/145 ✓	Szkłary	13-16-2-09-145 -d -00	D-STAN	21,80	2	43,60
176	Bystrzyca Kłodzka	Międzygórze	240/145 ✓	Szkłary	13-16-2-09-145 -g -00	D-STAN	24,42	2	48,83
177	Bystrzyca Kłodzka	Międzygórze	242/144 ✓	Śnieżnik	13-16-2-10-144 -a -00	D-STAN	5,80	2	11,59
178	Bystrzyca Kłodzka	Międzygórze	242/144 ✓	Śnieżnik	13-16-2-10-144 -b -00	D-STAN	105,52	2	211,03
179	Bystrzyca Kłodzka	Międzygórze	242/144 ✓	Śnieżnik	13-16-2-10-144 -f -00	D-STAN	214,89	2	429,79
180	Bystrzyca Kłodzka	Międzygórze	242/144 ✓	Śnieżnik	13-16-2-10-144 -g -00	D-STAN	8,31	2	16,62
181	Bystrzyca Kłodzka	Międzygórze	242/144 ✓	Śnieżnik	13-16-2-10-144 -h -00	D-STAN	166,79	2	333,58
182	Bystrzyca Kłodzka	Międzygórze	243/12 ✓	Śnieżnik	13-16-2-10-146 -a -00	D-STAN	38,06	2	76,13
183	Bystrzyca Kłodzka	Międzygórze	243/12 ✓	Śnieżnik	13-16-2-10-146 -f -00	D-STAN	66,51	2	133,03
184	Bystrzyca Kłodzka	Międzygórze	243/12 ✓	Śnieżnik	13-16-2-10-146 -g -00	D-STAN	156,52	2	313,05
185	Bystrzyca Kłodzka	Międzygórze	243/12 ✓	Śnieżnik	13-16-2-10-146 -h -00	D-STAN	153,40	2	306,79
186	Bystrzyca Kłodzka	Międzygórze	392/161 ✓	Śnieżnik	13-16-2-10-161 -b -00	D-STAN	306,58	2	613,17
187	Bystrzyca Kłodzka	Międzygórze	391/161 ✓	Śnieżnik	13-16-2-10-161 -f -00	D-STAN	46,07	2	92,14
188	Bystrzyca Kłodzka	Międzygórze	138/162 ✓	Śnieżnik	13-16-2-10-162 -a -00	D-STAN	13,63	2	27,26
189	Bystrzyca Kłodzka	Międzygórze	137/164 ✓	Śnieżnik	13-16-2-10-164 -a -00	D-STAN	117,81	2	235,62
190	Bystrzyca Kłodzka	Międzygórze	383/166 ✓	Śnieżnik	13-16-2-10-166 -a -00	D-STAN	36,11	2	72,22
191	Bystrzyca Kłodzka	Międzygórze	398/206 ✓	Jawornica	13-16-2-11-206 -f -00	SKŁAD DR	27,35	2	54,70
192	Bystrzyca Kłodzka	Międzygórze	398/206 ✓	Jawornica	13-16-2-11-206 -g -00	D-STAN	30,25	2	60,49
193	Bystrzyca Kłodzka	Międzygórze	203/4 ✓	Jawornica	13-16-2-11-233 -a -00	D-STAN	64,48	2	128,96
194	Bystrzyca Kłodzka	Międzygórze	203/4 ✓	Jawornica	13-16-2-11-233 -b -00	D-STAN	257,80	2	515,60
195	Bystrzyca Kłodzka	Międzygórze	203/4 ✓	Jawornica	13-16-2-11-233 -g -00	D-STAN	101,79	2	203,57
196	Bystrzyca Kłodzka	Międzygórze	203/4 ✓	Jawornica	13-16-2-11-233 -i -00	POTOK	125,84	2	251,68
197	Bystrzyca Kłodzka	Międzygórze	204/234 ✓	Jawornica	13-16-2-11-234 -a -00	D-STAN	313,66	2	627,32
198	Bystrzyca Kłodzka	Międzygórze	204/234 ✓	Jawornica	13-16-2-11-234 -c -00	D-STAN	167,32	2	334,65

199	Bystrzyca Kłodzka	Międzygórze	204/234 ✓	Jawornica	13-16-2-11-234 -f -00	POTOK	59,32	2	118,64
200	Bystrzyca Kłodzka	Międzygórze	205/235 ✓	Jawornica	13-16-2-11-235 -a -00	D-STAN	37,25	2	74,51
201	Bystrzyca Kłodzka	Międzygórze	205/235 ✓	Jawornica	13-16-2-11-235 -j -00	POTOK	4,37	2	8,75
202	Bystrzyca Kłodzka	Międzygórze	201/3 ✓	Jawornica	13-16-2-11-241 -a -00	D-STAN	301,68	2	603,36
203	Bystrzyca Kłodzka	Międzygórze	201/3 ✓	Jawornica	13-16-2-11-241 -b -00	D-STAN	266,23	2	532,46
204	Bystrzyca Kłodzka	Międzygórze	201/3 ✓	Jawornica	13-16-2-11-241 -c -00	D-STAN	233,84	2	467,68
205	Bystrzyca Kłodzka	Międzygórze	220/242 ✓	Jawornica	13-16-2-11-242 -a -00	D-STAN	233,55	2	467,10
206	Bystrzyca Kłodzka	Międzygórze	223/2 ✓	Jawornica	13-16-2-11-244 -n -00	D-STAN	8,97	2	17,95
207	Bystrzyca Kłodzka	Międzygórze	222/5 ✓	Jawornica	13-16-2-11-245 -i -00	D-STAN	71,30	2	142,60
208	Bystrzyca Kłodzka	Międzygórze	221/246 ✓	Jawornica	13-16-2-11-246 -a -00	D-STAN	71,73	2	143,46
209	Bystrzyca Kłodzka	Międzygórze	221/246 ✓	Jawornica	13-16-2-11-246 -b -00	D-STAN	13,88	2	27,75
							29		58
							434,76		869,52

R-m : 5,89 ha

2. Wydzierżawiający wydzierżawia ww. pasy gruntu – z zachowaniem celów i zadań gospodarki leśnej określonych w planie urządzenia lasu:

- **pod budowę** ścieżek rowerowych „Singletrack” na czas oznaczony tj.: od dnia 10.03.2016r. do dnia zakończenia prac budowlanych. Termin zakończenia budowy zostanie określony na podstawie protokołu zdawczo-odbiorczego na łącznej długości 29 434,76 m o szer. 2 m, tj.: pow. 5,89 ha

- **pod eksploatację** ścieżek rowerowych „Singletrack” na czas 10 lat tj.: od dnia zakończenia budowy określonego na podstawie protokołu zdawczo-odbiorczego na łączną długość i powierzchnię określoną na podstawie pomiaru powykonawczego Aktualizacja powierzchni pod eksploatację ścieżek rowerowych nastąpi na podstawie pomiaru powykonawczego przedłożonego przez Dzierżawcę po zakończeniu budowy. Na podstawie aktualizacji powierzchni pod eksploatację ścieżek rowerowych nastąpi zmiana wysokości czynszu dzierżawnego.

3. Przebieg inwestycji zaznaczony jest na kopiach mapy gospodarczej Wydzierżawiającego, która stanowi załącznik nr 1 do niniejszej umowy.

4. Dzierżawca oświadcza, że granice nieruchomości będącej przedmiotem dzierżawy są mu znane i zobowiązuje się korzystać z gruntu w granicach wynikających z niniejszej umowy oraz, że uzyskał stosowne pozwolenia na realizację przedmiotowej inwestycji od właściwego organu administracji.

5. Przekazanie i zwrot dzierżawionego gruntu nastąpi na podstawie protokołów zdawczo – odbiorczych, którego wzór stanowi integralną część umowy (załącznik nr 2).

6. Wydzierżawiający oświadcza, że uzyskał zgodę Dyrektora Regionalnej Dyrekcji Lasów Państwowych z dnia 03.03.2016 roku nr DZ.2217.1.47.2016, o której mowa w art. 39 ustawy o lasach z dnia 28 września 1991 roku (Dz.U. 2014, poz. 1153 z późn. zm.) na wydzierżawienie ww. gruntu leśnego.

7. Dzierżawca oświadcza, iż nie będzie ubiegał się od Wydzierżawiającego o zwrot poniesionych nakładów na przedmiotową inwestycję i wszelkie nakłady ponosi na własny koszt oraz ryzyko.

8. Realizacja inwestycji nie może wiązać się z wycinką drzew (w uzasadnionych przypadkach dopuszcza się możliwość wycinki pojedynczych drzew za pisemną zgodą Wydzierżawiającego), ani z ich uszkodzeniem, a także lokalizacją urządzeń naziemnych (np. studzienek) oraz naruszać przepisów ochrony, w tym przepisów w zakresie ochrony gruntów leśnych, ochrony przyrody i ochrony środowiska.

9. Warunkiem przystąpienia do wykonywania prac terenowych jest pisemna akceptacja przez Wydzierżawiającego przebiegu trasy, techniki, technologii oraz materiałów użytych do budowy. Specyfikacja techniczna stanowi załącznik nr 3 do niniejszej umowy.

10. Wszystkie trasy zostaną oznakowane w terenie przez Dzierżawcę, w porozumieniu i za zgodą Wydzierżawiającego w jednolity sposób za pomocą tablic kierunkowych oraz informacyjnych. Dzierżawca na tablicach zobowiązuje się umieścić logotypy Wydzierżawiającego.

Agul

11. W razie konieczności prowadzenia w obrębie tras prac leśnych, trasy zostaną czasowo zamknięte. O konieczności zamknięcia tras każdorazowo poinformuje Wyzdierżawiającego mailem na adres miedzylesie@wroclaw.lasy.gov.pl z 7 dniowym wyprzedzeniem. Na Dzierżawcy ciąży obowiązek oznaczenia zamknięcia tras i poinformowania potencjalnych użytkowników.

12. Informacja o zamknięciu tras zostanie każdorazowo zamieszczona na stronie internetowej Dzierżawcy: <http://www.bystrzycaklodzka.pl> i Wyzdierżawiającego: <http://www.miedzylesie.wroclaw.lasy.gov.pl>

§ 2

1. Dzierżawca zobowiązany jest do wnoszenia rocznego czynszu z góry w terminie do 31 marca każdego roku, a w roku podpisania umowy w ciągu jednego miesiąca od daty rozpoczęcia prac związanych z budową ścieżek rowerowych „Singletrack” o czym Dzierżawca zobowiązany jest poinformować Wyzdierżawiającego.
2. Ustala się czynsz roczny za dzierżawę gruntu w wysokości równoważnej średniej cenie sprzedaży 4,17 m³ drewna za 1 hektar dzierżawionego gruntu, obliczonej według średniej ceny drewna uzyskanej przez nadleśnictwa za pierwsze trzy kwartały każdego roku, ogłaszanej corocznie przez Prezesa Głównego Urzędu Statycznego.
3. Czynsz powiększa się o podatek VAT w wysokości ustawowej.
4. Coroczna zapłata czynszu uiszczona zostanie przelewem na rachunek bankowy Wyzdierżawiającego, na podstawie wystawionej przez Wyzdierżawiającego faktury, na której każdorazowo podany będzie numer konta bankowego Wyzdierżawiającego. Dzierżawca zobowiązuje się do zapłaty faktury w terminie 14 dni od daty jej wystawienia.
5. Dzierżawca oświadcza, że upoważnia Wyzdierżawiającego do wystawiania faktur bez podpisu i wysyłania ich pocztą.
6. Uchybienie terminu określonego w § 2 ust. 1 i ust. 4 spowoduje naliczenie odsetek za zwłokę w wysokości ustawowej, przy czym za dzień zapłaty uważa się dzień wpływu środków na konto Wyzdierżawiającego.
7. Zmiana wysokości czynszu, wynikająca ze zmiany średniej ceny sprzedaży 1 m³ drewna, o której mowa w § 2 ust. 2 nie wymaga zmiany treści umowy.
8. Wyzdierżawiający zastrzega sobie prawo aktualizowania (w trakcie obowiązywania umowy) wysokości stawek czynszu do wysokości stawek rynkowych, o czym pisemnie poinformuje Dzierżawcę.
9. Dzierżawca jest zobowiązany do ponoszenia wszelkich obciążeń publicznoprawnych z tytułu dzierżawy gruntów, w szczególności do uiszczania podatków określonych przepisami prawa.

§ 3

1. **Rozpoczęcie oraz zakończenie prac związanych z budową ścieżek rowerowych „Singletrack” musi być potwierdzone protokołem zdawczo-odbiorczym.**
2. Dzierżawca zobowiązuje się:
 - a) prowadzić prace tylko w pasie o szer. do 2m, a po zakończeniu prac uporządkować przedmiotowy teren i doprowadzić go do stanu pierwotnego;
 - b) usunąć nieprawidłowości w wykonanych pracach, które ujawnią się w okresie 24 miesięcy, licząc od daty sporządzenia protokołu, o którym mowa w § 3 pkt.1;
 - c) używać przedmiotu dzierżawy z zachowaniem obowiązujących przepisów prawa, a w szczególności: o ochronie gruntów rolnych i leśnych, o lasach, o ochronie przyrody, prawa ochrony środowiska, prawa wodnego, prawa budowlanego;
 - d) informować Wyzdierżawiającego o każdej zmianie adresu pod rygorem uznania za skutecznie doręczoną korespondencję wysłaną pod adres znany Wyzdierżawiającemu w chwili zawarcia umowy;
 - e) pokrycia szkody wyrządzonej przez Dzierżawcę osobom trzecim, do której naprawienia został zobowiązany Wyzdierżawiający.

3. Dzierżawca oświadcza, że ścieżki zbudowane będą **bez urządzeń towarzyszących, które powodowałyby wyłączenie gruntu z produkcji.**

4. Wydierżawiający ma prawo wstępu na wydierżawiany grunt i jego kontroli. Wszelkie uchybienia Dzierżawca jest zobowiązany usunąć niezwłocznie na własny koszt.

5. Dzierżawca ponosi odpowiedzialność za wszelkie szkody wyrządzone na w/w powierzchni lub gruntach sąsiednich w związku z budową i eksploatacją przedmiotowych ścieżek, zobowiązany jest do ich naprawienia w oparciu o przepisy Kodeksu cywilnego i ustawy z dnia 28 września 1991 o lasach (Dz.U. z 2014 r. poz. 1153).

6. Oszacowanie szkód zostanie dokonane w protokole spisany w obecności przedstawiciela Wydierżawiającego i Dzierżawcy. W przypadku, gdy Dzierżawca będzie się uchylał od spisania protokołu ustalającego szkody, Wydierżawiający sporządzi protokół jednostronnie.

§ 4

Wydierżawiający nie ponosi odpowiedzialności za:

- a) wszelkie szkody wyrządzone Dzierżawcy w związku z prowadzeniem gospodarki leśnej oraz z innych niezależnych od Wydierżawiającego przyczyn np. pożar, wiatrował, osoby trzecie;
- b) ewentualne wypadki powstałe w związku z eksploatacją ścieżek na wydierżawionym terenie.

§ 5

Wydierżawiający zastrzega sobie prawo użytkowania wydierżawionego terenu bez ograniczeń w celu prowadzenia gospodarki leśnej.

§ 6

1. Dzierżawca ma prawo wchodzić na dzierżawione powierzchnie w celu naprawy lub konserwacji ścieżek z zastrzeżeniem, że wykonywanie prac ziemnych lub poruszanie się pojazdem lub pojazdami silnikowymi, po gruntach Nadleśnictwa wymaga każdorazowej pisemnej zgody Nadleśniczego.

2. Dzierżawca jest odpowiedzialny za wszelkie skutki związane z budową i eksploatacją przedmiotowej inwestycji.

§ 7

Dzierżawca nie ma prawa oddawania przedmiotu dzierżawy w poddzierżawę lub użyczać osobom trzecim bez uzyskania pisemnej zgody Wydierżawiającego.

§ 8

Umowa niniejsza może być jednostronnie rozwiązana przez Wydierżawiającego ze skutkiem natychmiastowym w przypadku, gdy Dzierżawca:

- 1. narusza postanowienia zawarte w § 2, 3, 6, 7 niniejszej umowy;
- 2. nie uiszcza czynszu dzierżawy w terminie, przy zwłoce trwającej trzy miesiące i dłużej;
- 3. zajmuje grunty Wydierżawiającego niestanowiące przedmiotu dzierżawy w związku z prowadzonymi pracami oraz innych przypadkach określonych w Kodeksie Cywilnym.

§ 9

Dzierżawca zobowiązuje się do przedłożenia Wydierżawiającemu regulaminu korzystania z tras (załącznik nr 4) najpóźniej do dnia podpisania niniejszej umowy. Organizowanie imprez masowych wymaga każdorazowej osobnej pisemnej zgody Wydierżawiającego.

§ 10

Wszelkie zmiany treści, postanowień niniejszej umowy dla swojej ważności wymagają zachowania formy pisemnej w postaci aneksu.

§ 11

Wszelkie opłaty i podatki z tytułu zawarcia niniejszej umowy ponosi Dzierżawca łącznie z podatkami i opłatami lokalnymi.

§ 12

W sprawach nieuregulowanych postanowieniami niniejszej umowy zastosowanie będą miały przepisy Kodeksu cywilnego oraz przepisy szczególne.

§ 13

Spory mogące wyniknąć na tle obowiązywania niniejszej umowy Strony poddają pod rozstrzygnięcie Sądu właściwego ze względu na siedzibę Wydierżawiającego.

§ 14

Umowa została sporządzona w czterech jednobrzmiących egzemplarzach, w tym dwa dla Wydierżawiającego oraz dwa dla Dzierżawcy.

Załączniki:

1. Mapy gospodarcze w skali 1:5000.
2. Wzór protokołu zdawczo-odbiorczego.
3. Specyfikacja techniczna przedsięwzięcia.
4. Regulamin korzystania z tras.

Wydierżawiający:

NADLEŚNICTWO
[Signature]
Marion Kormanski

Dzierżawca:

z up. Skarbnika Gminy


[Signature]
Anna Kopecka
Inspektor

Burmistrz
Bystrzycy Kłodzkiej

[Signature]
Renata Surma

NADLEŚNICTWO MIEDZYLEŚIE
530 MIEDZYLEŚIE ul. Tysiąclecia Państwa Polskiego 7
tel./fax 74 812 63 85, tel. 74 812 63 22, 812 63 42
23 1090 2297 0000 0005 8800 0030
NIP 881-000-32-18 REGON 931024008
e-mail: miedzylesie@wroclaw.lasy.gov.pl
www.wroclaw.lasy.gov.pl


Gmina Bystrzyca Kłodzka
ul. Sienkiewicza 6
57-500 Bystrzyca Kłodzka
NIP 881-10-06-378

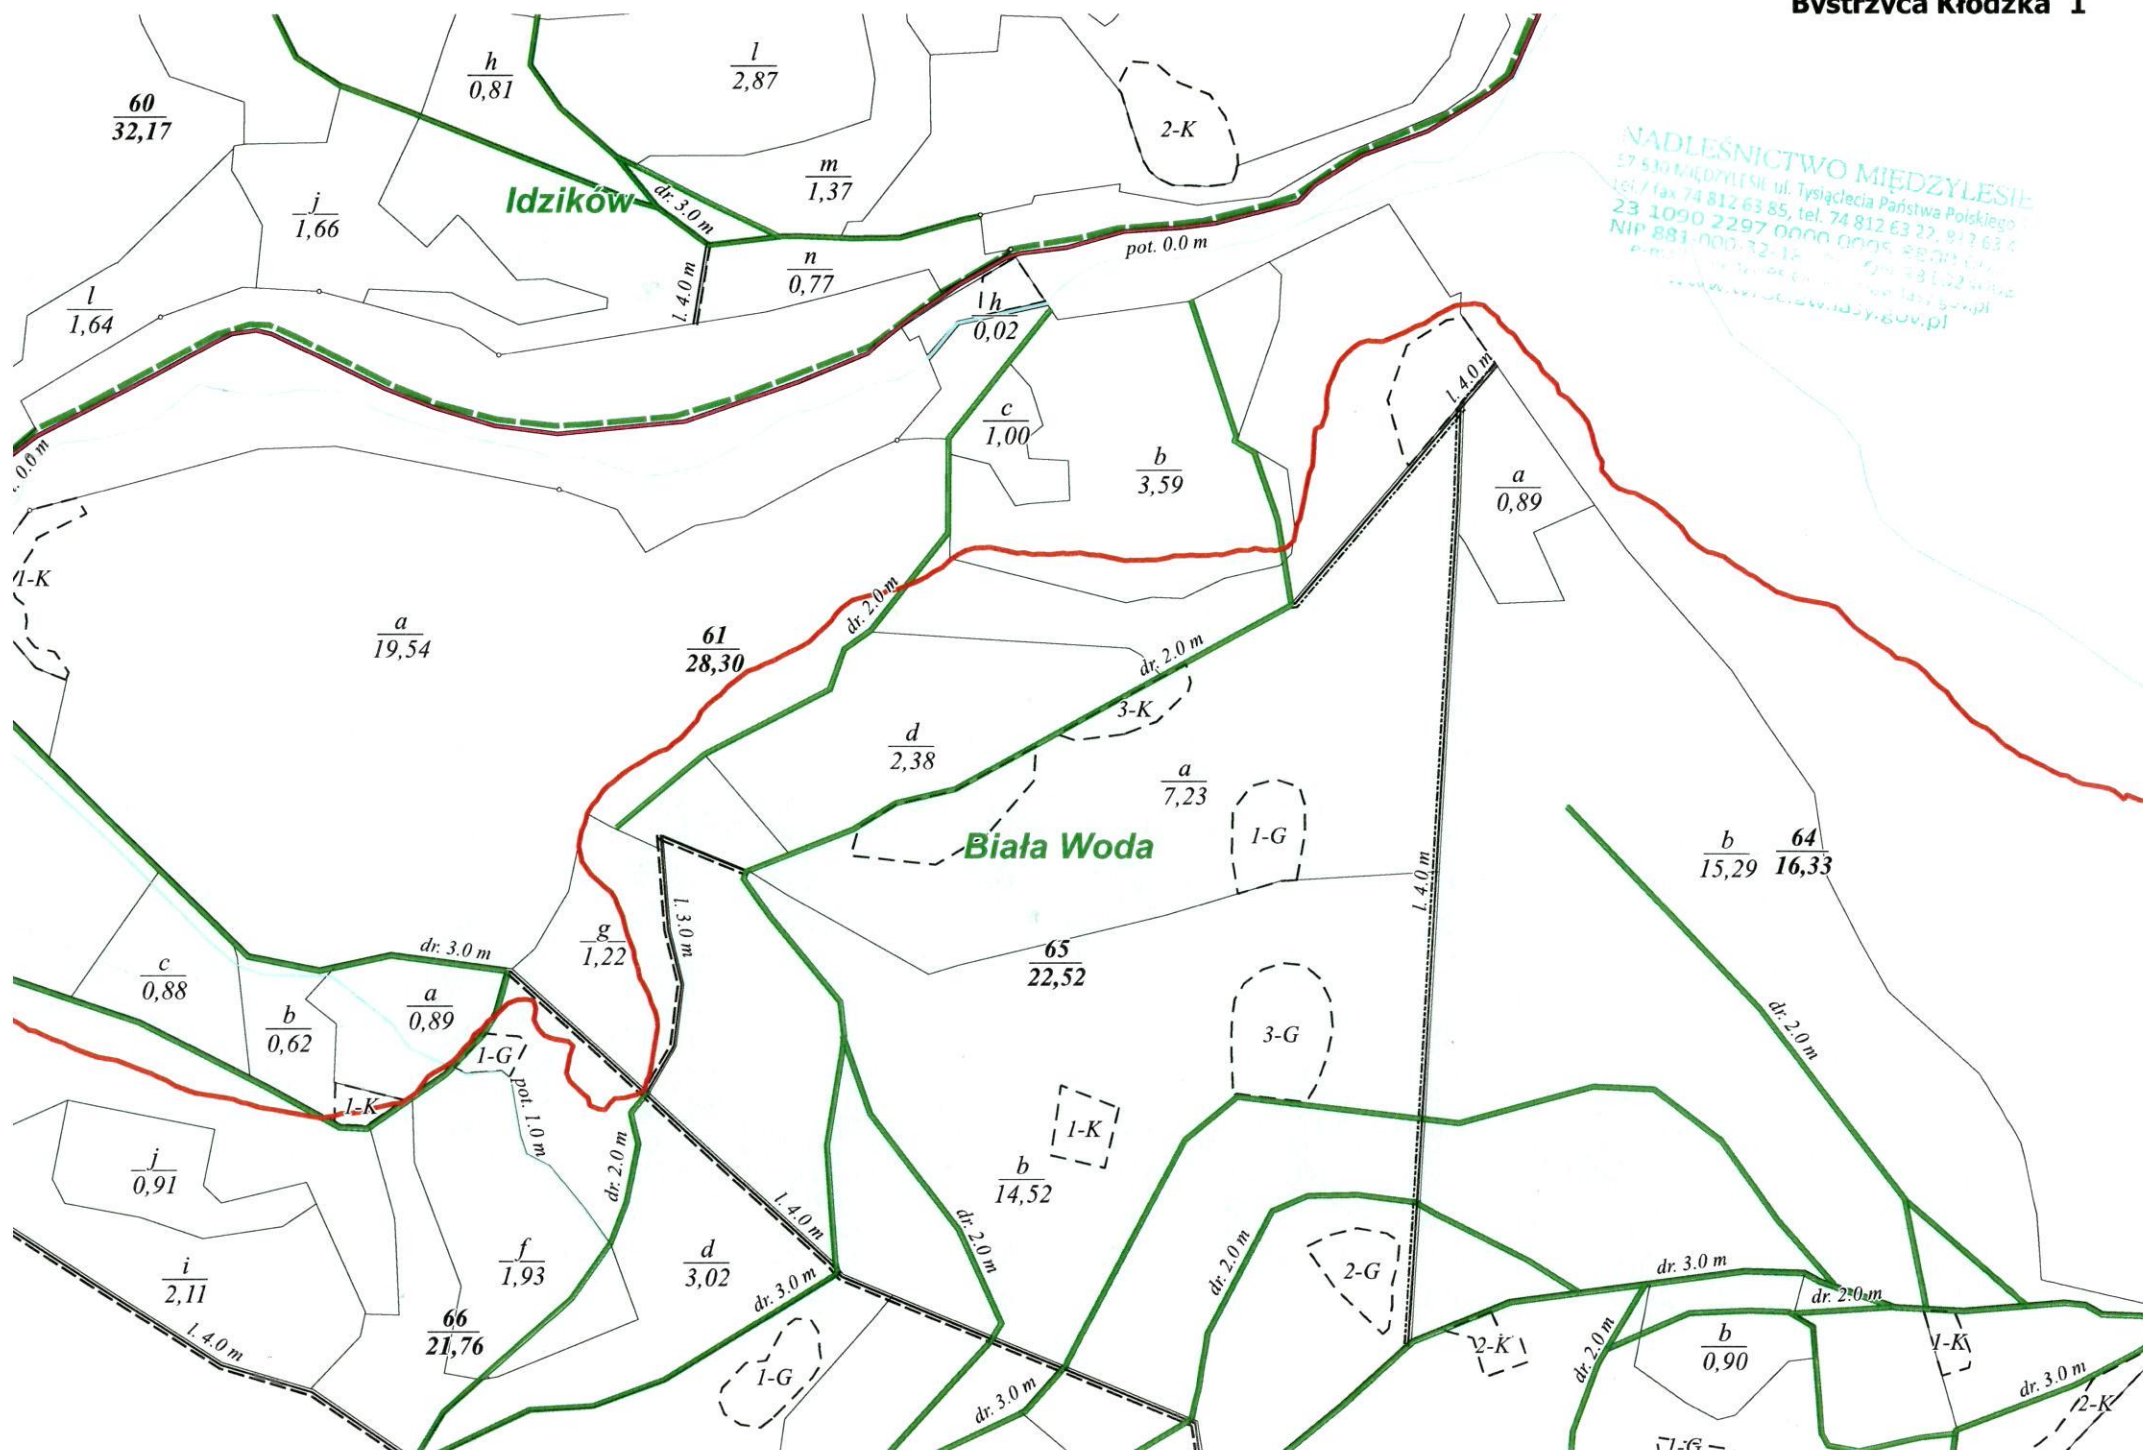

Bystrzyca Kłodzka 2


www.wroclaw.lasy.gov.pl

Idzików

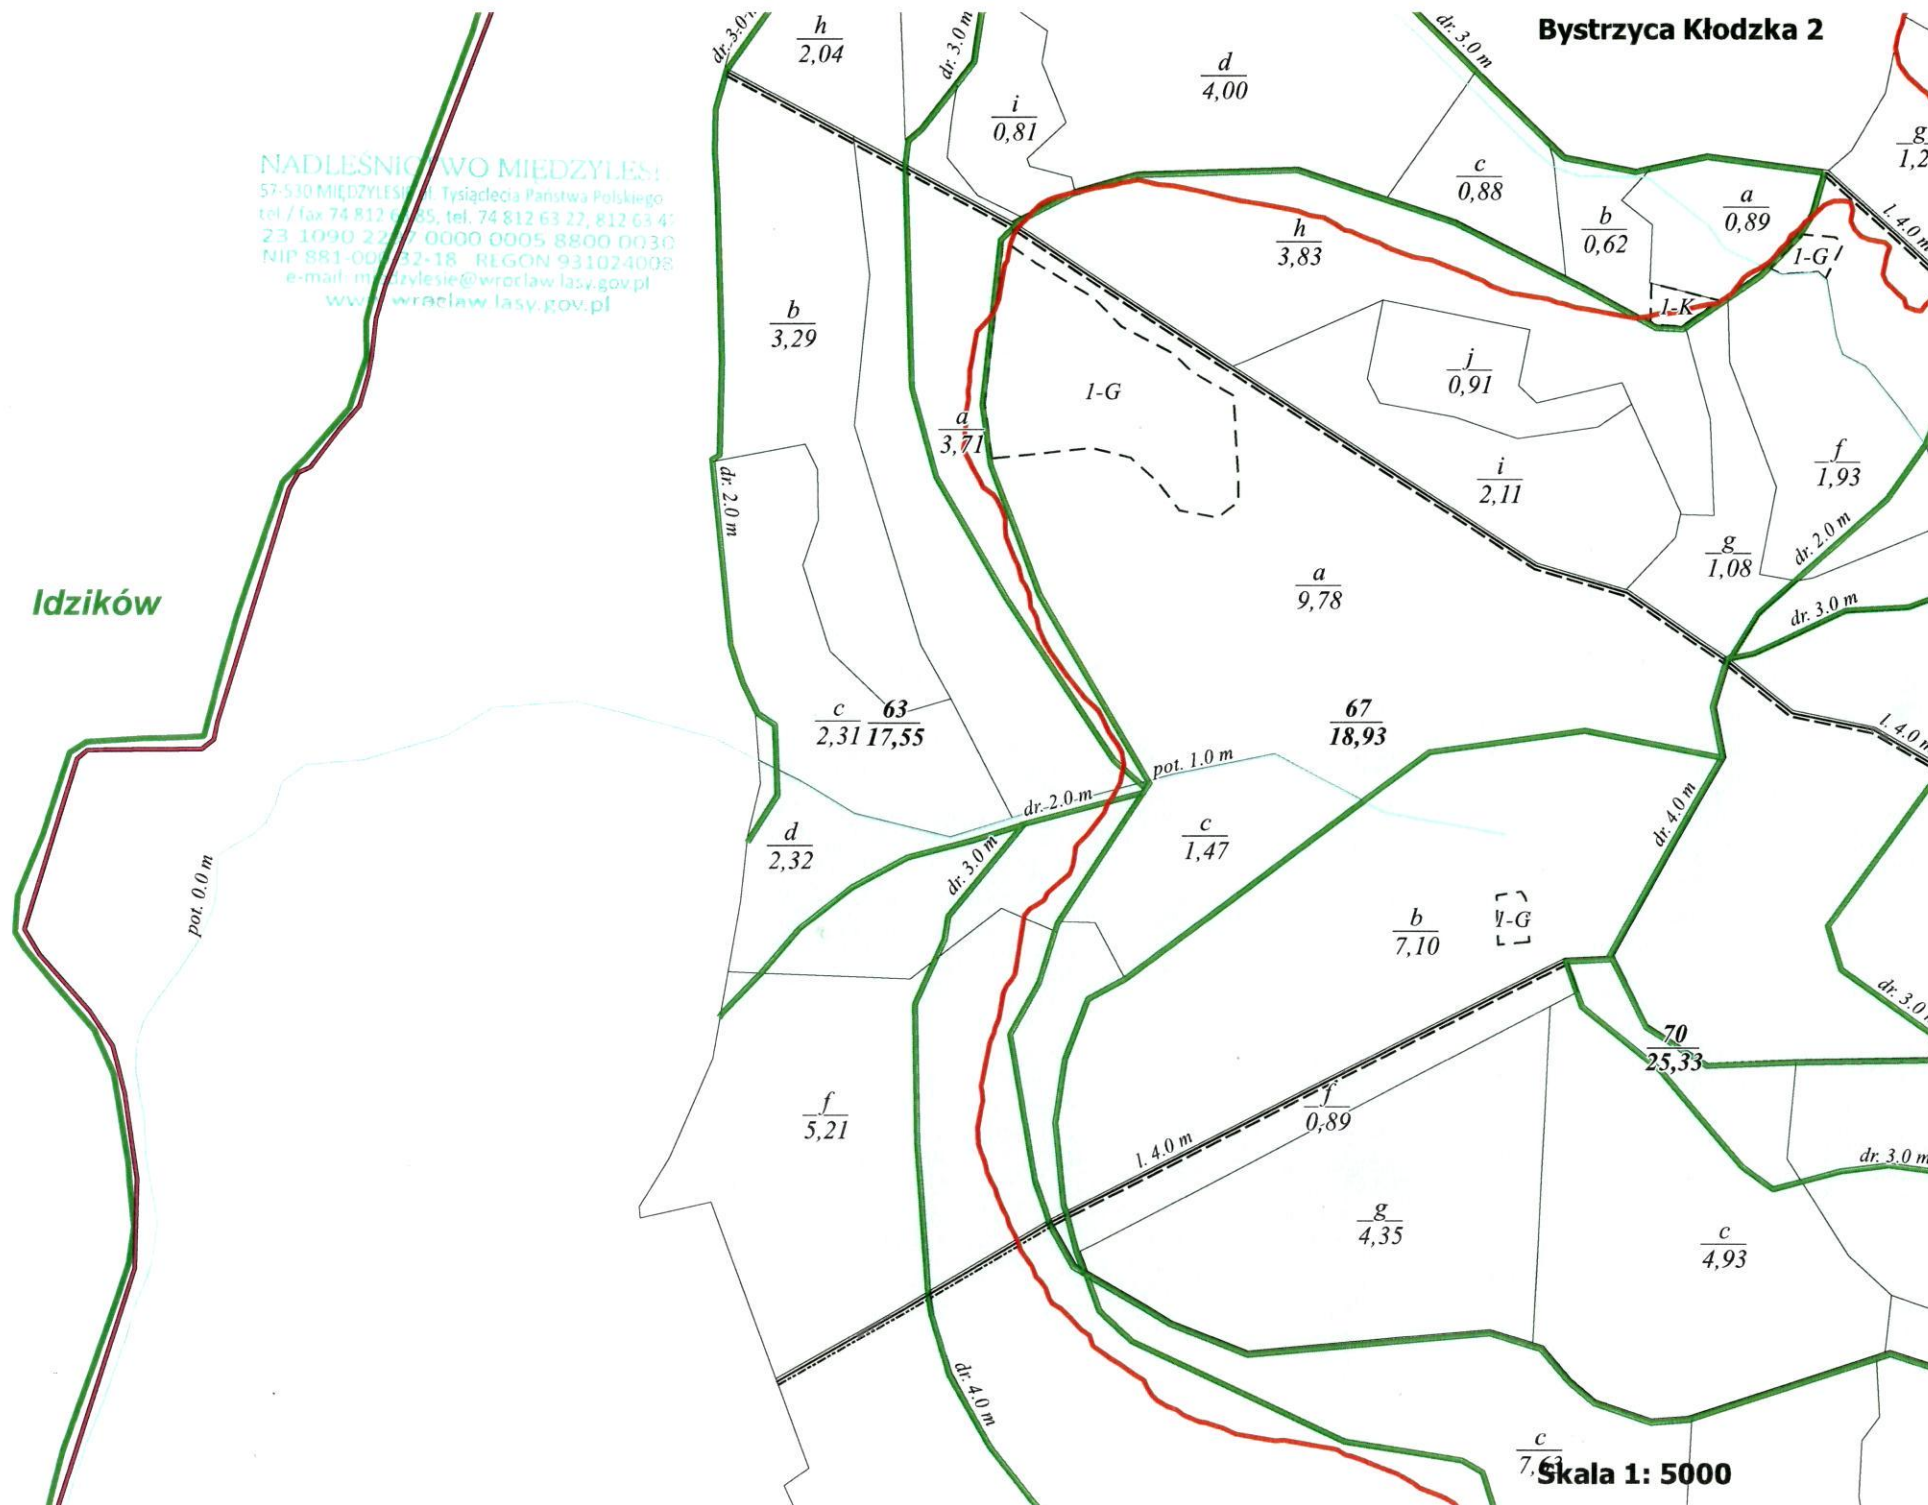

Skala 1: 5000

NADLEŚNICTWO MIĘDZYŁĘSIE
57-530 MIĘDZYŁĘSIE ul. Tysiąclecia Państwa Polskiego
tel./fax 74 812 63 85, tel. 74 812 63 87, 812 63 44
23 1030 2297 0000 0000 8800 0030
NIP 881 000-32-18 REGON 93102400e
e-mail: miedzylesie@wroclaw.lasy.gov.pl
www.wroclaw.lasy.gov.pl

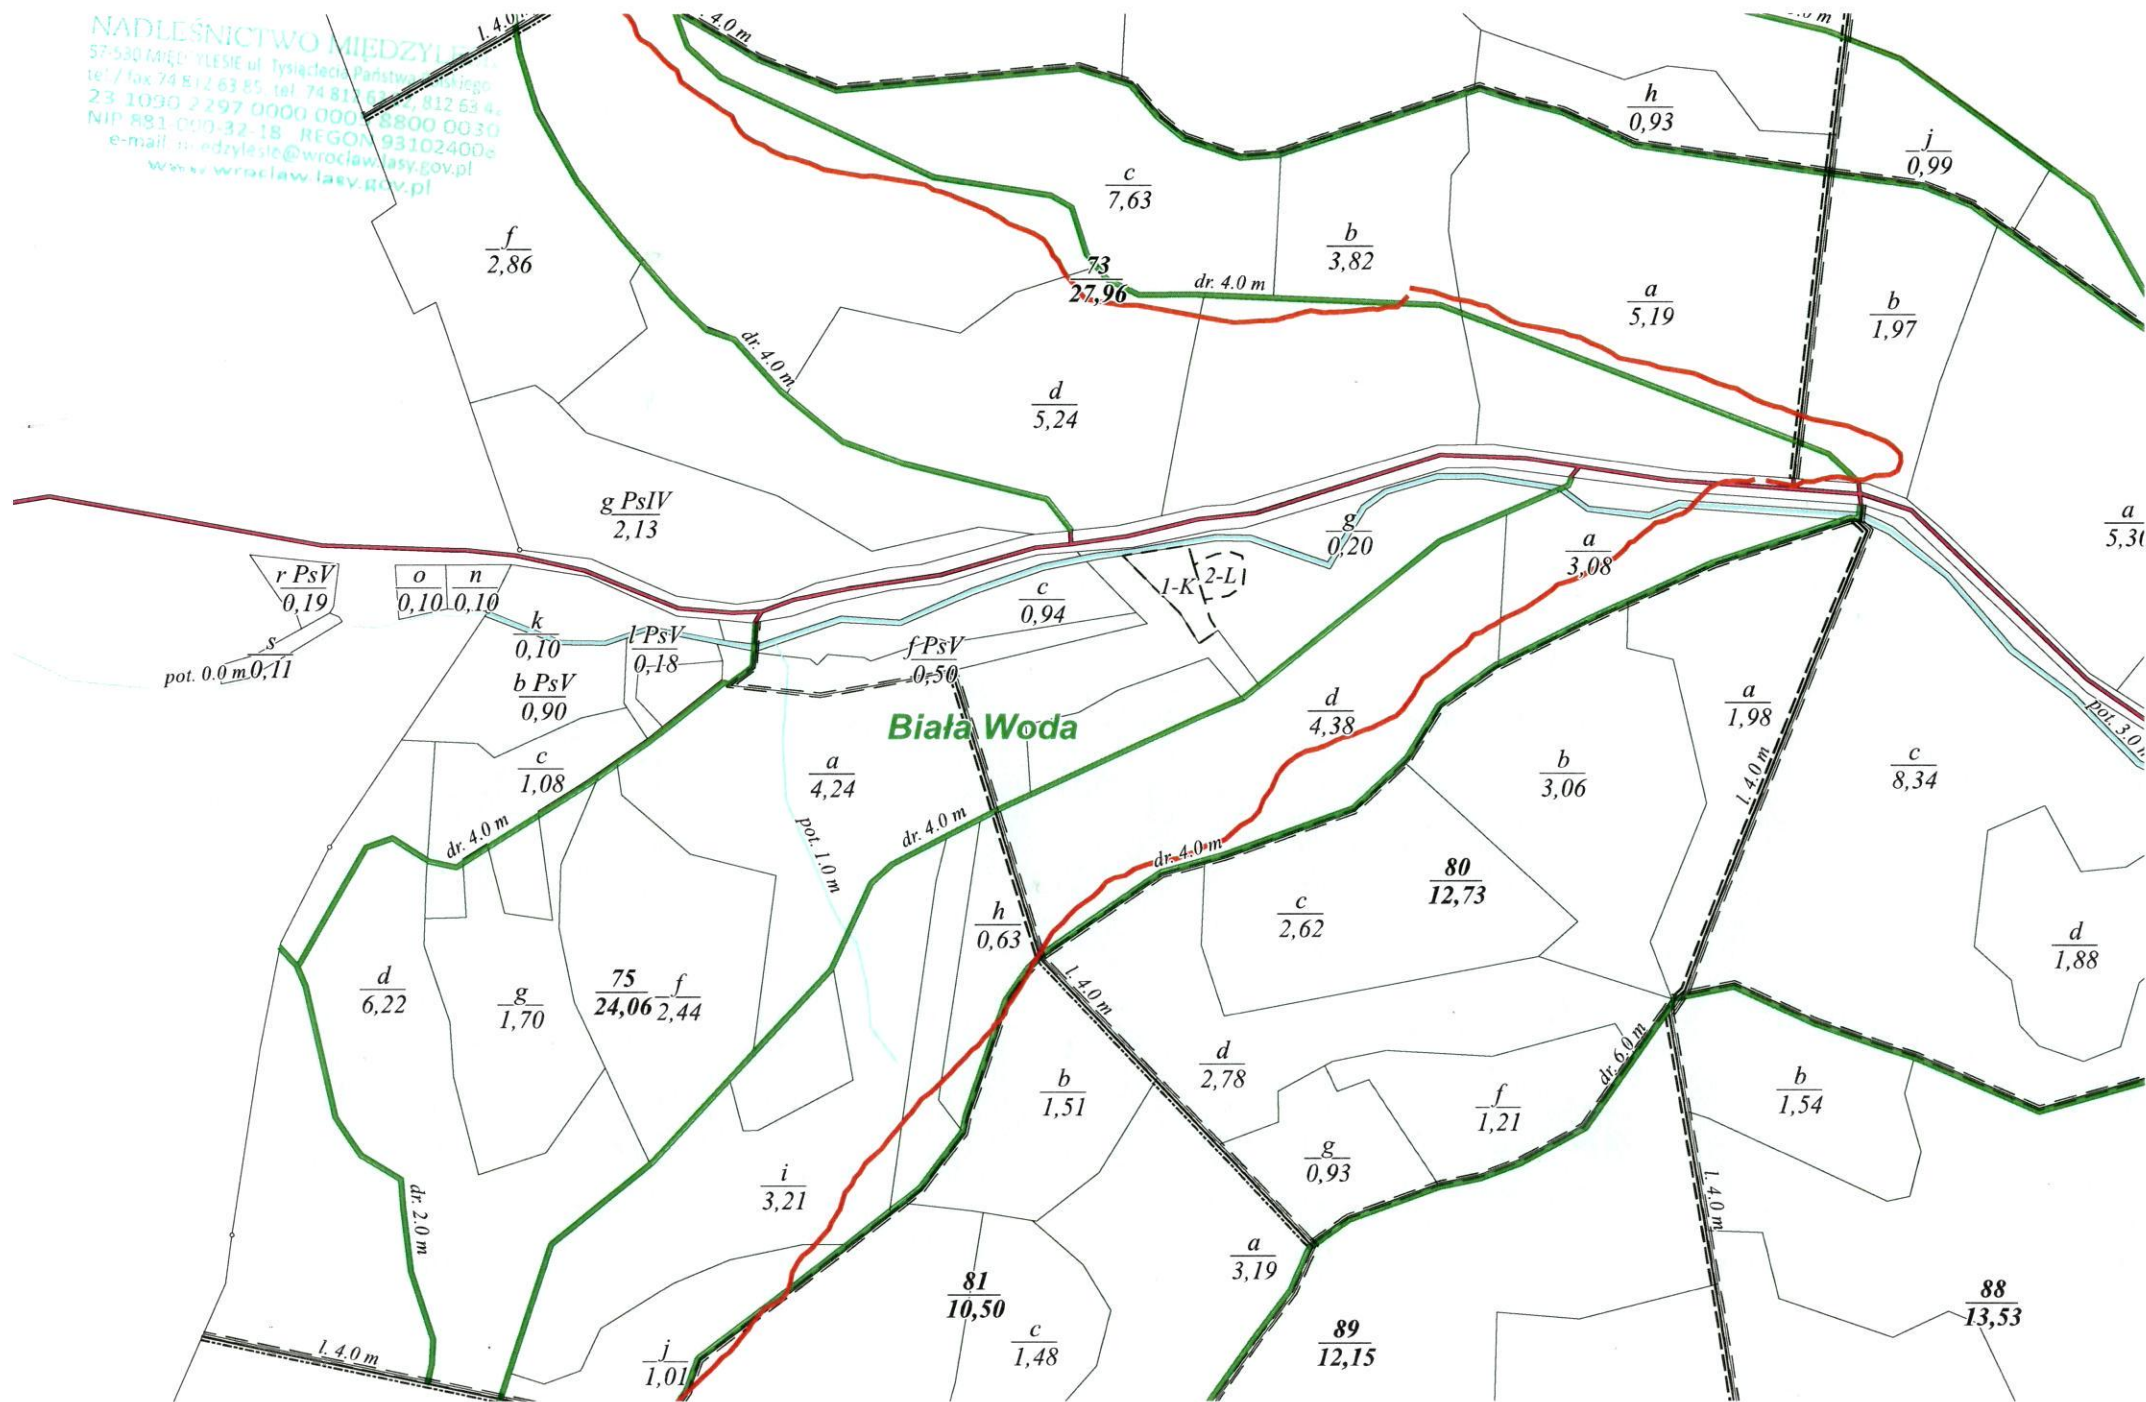







 a
 2,26
 c
 98
 10 24


**Skala 1: 5000**

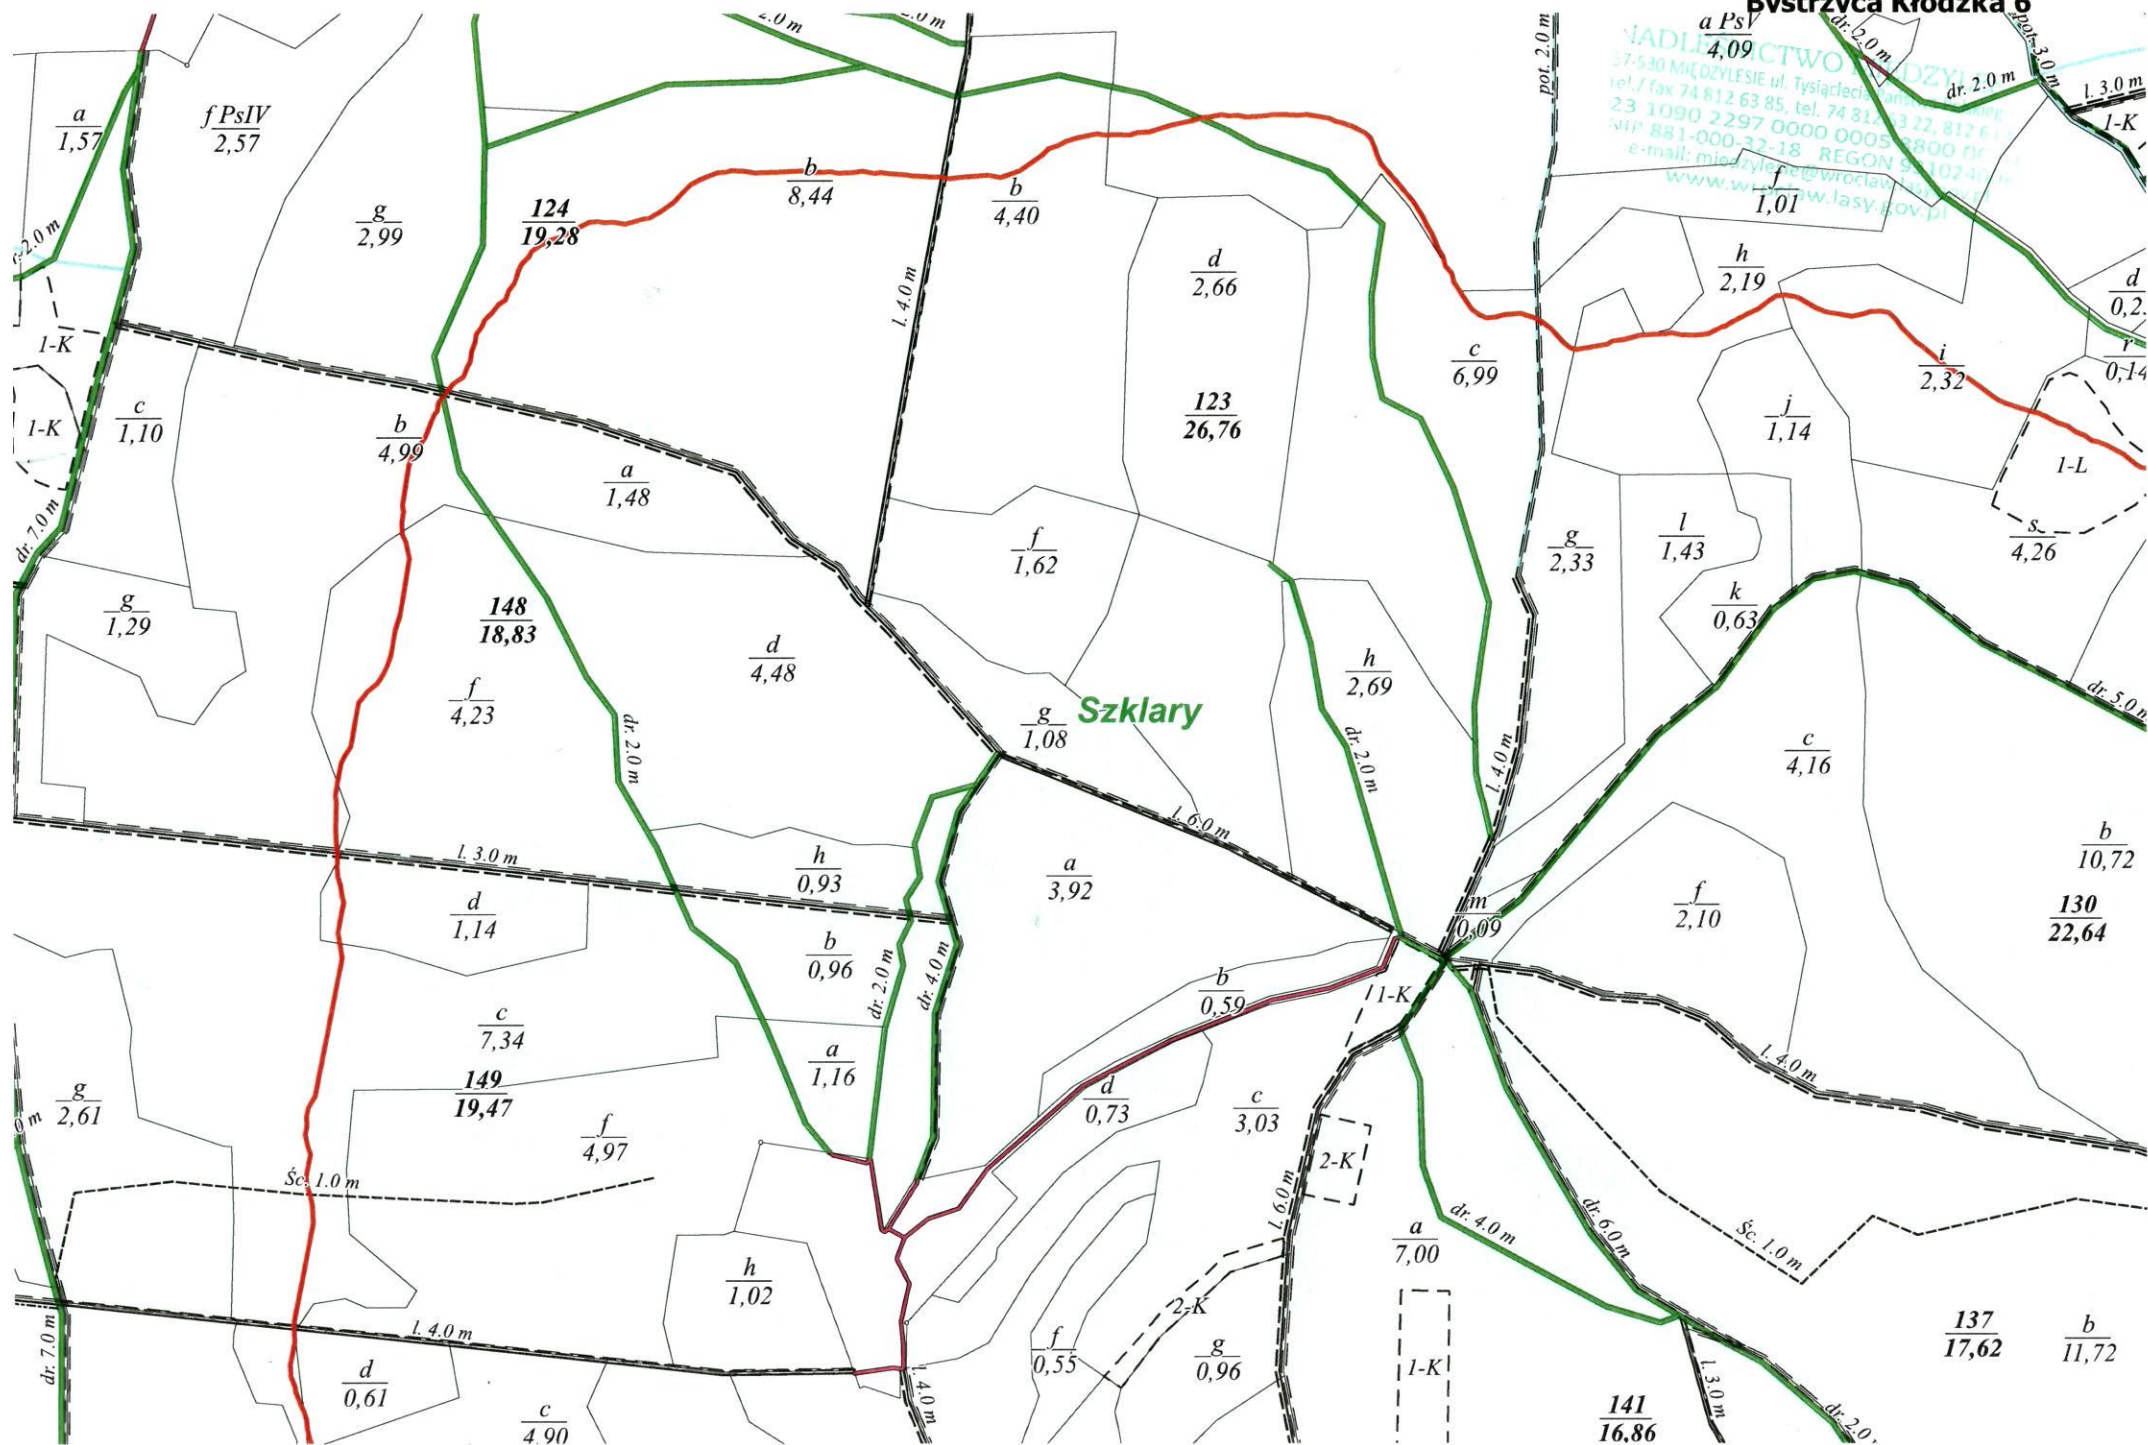



Bystrzyca Kłodzka 7

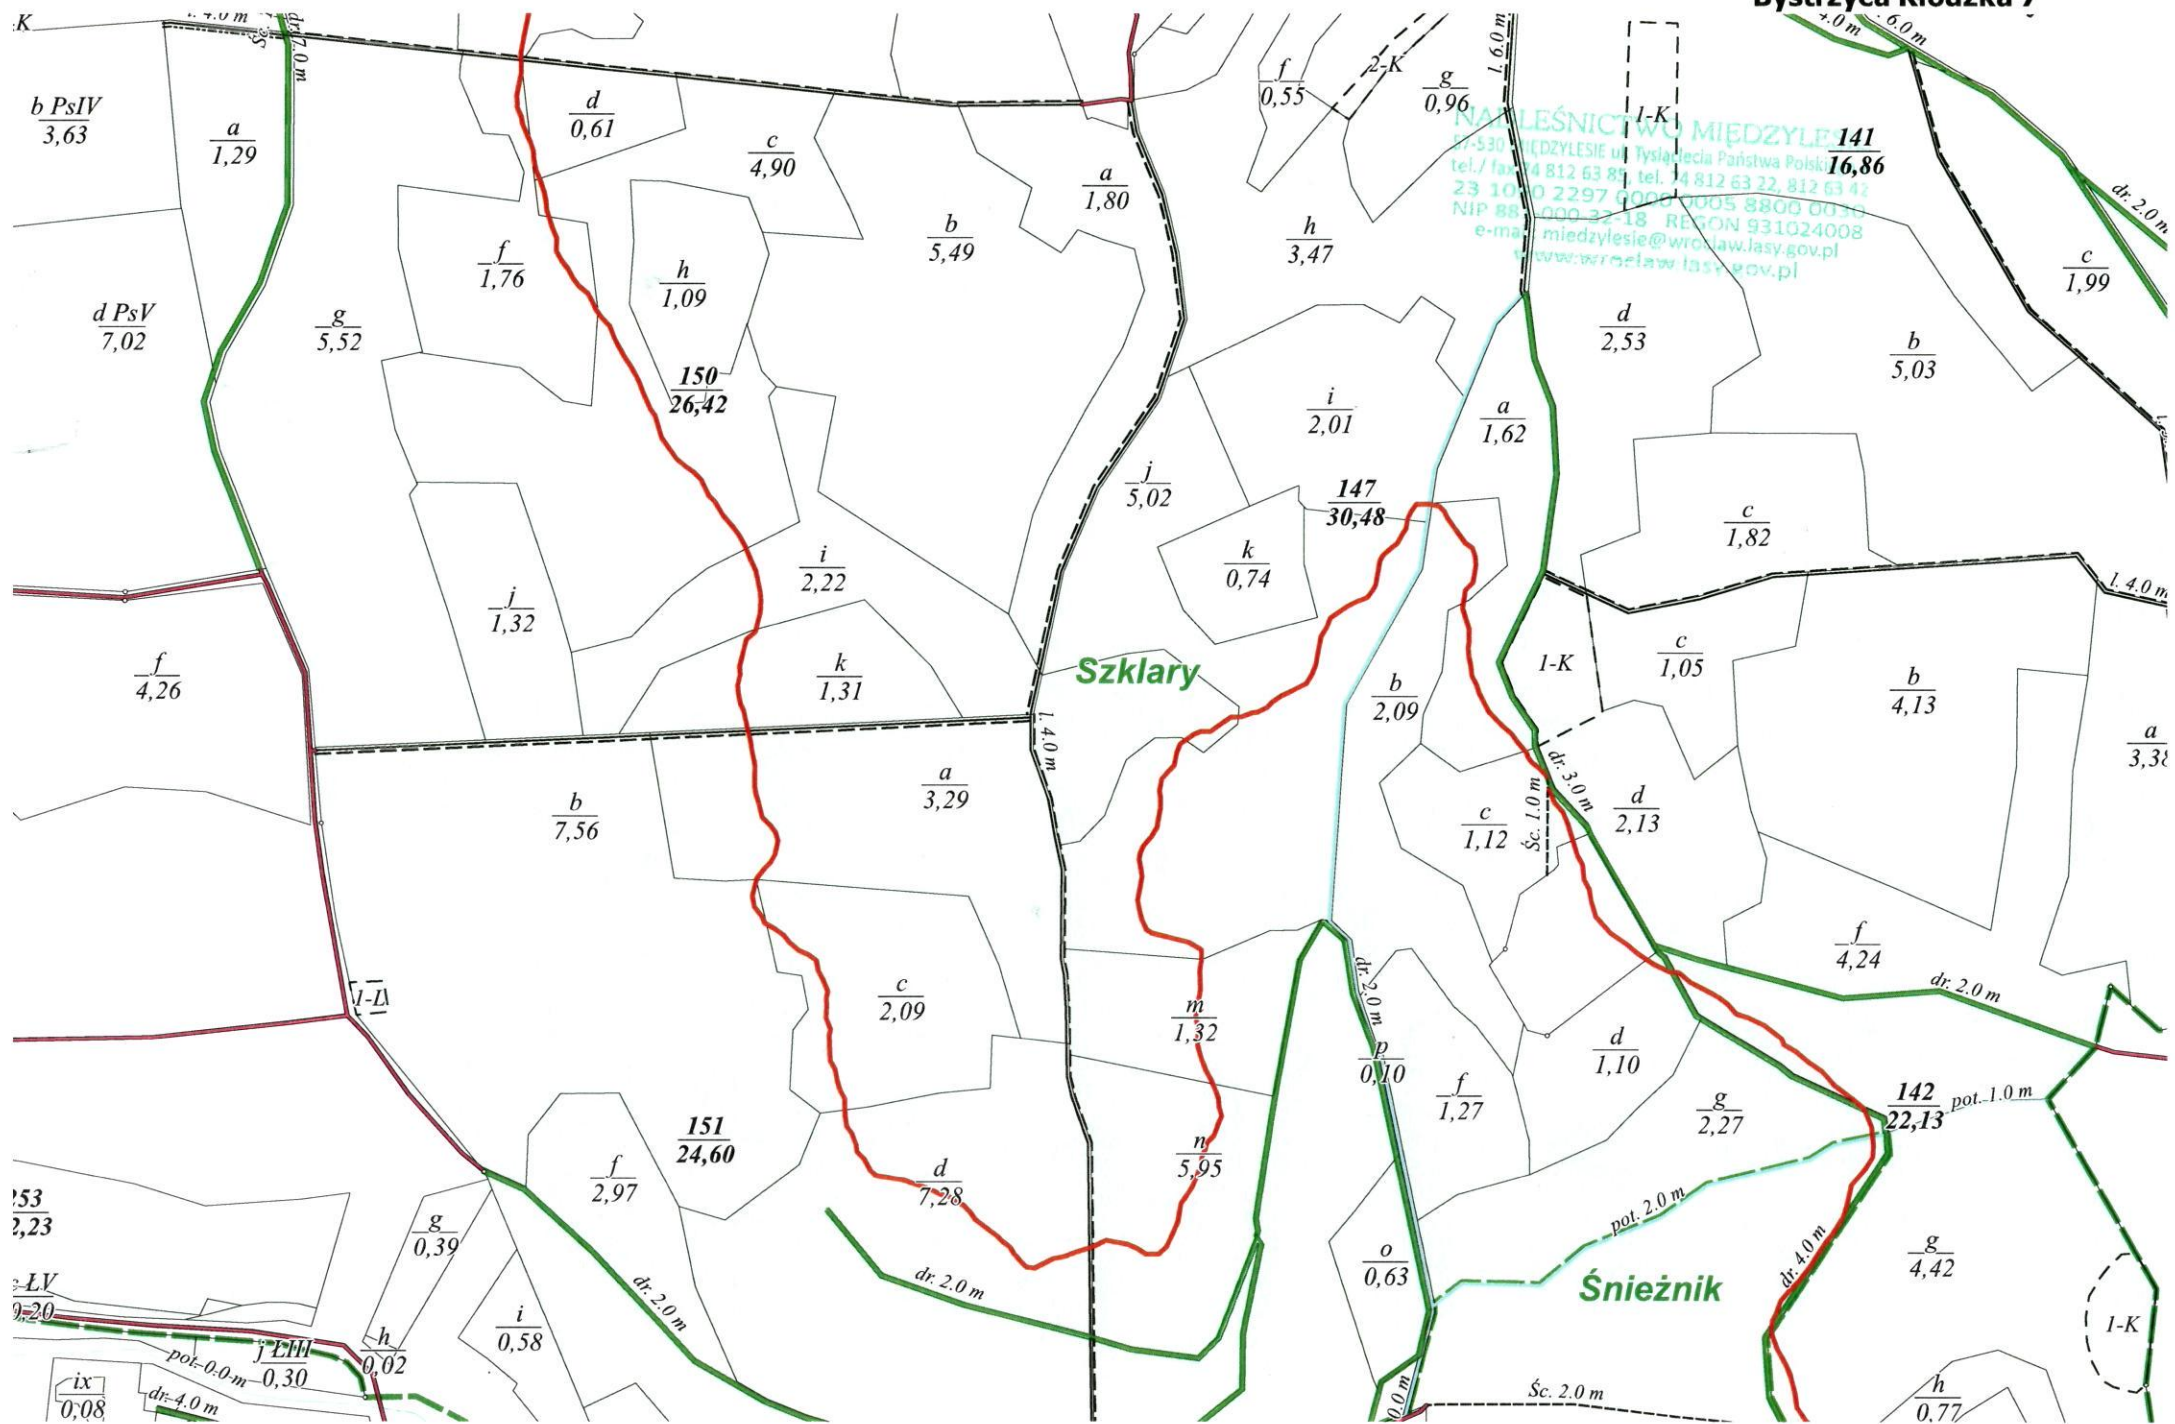**Skala 1: 5000**

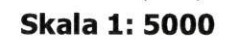


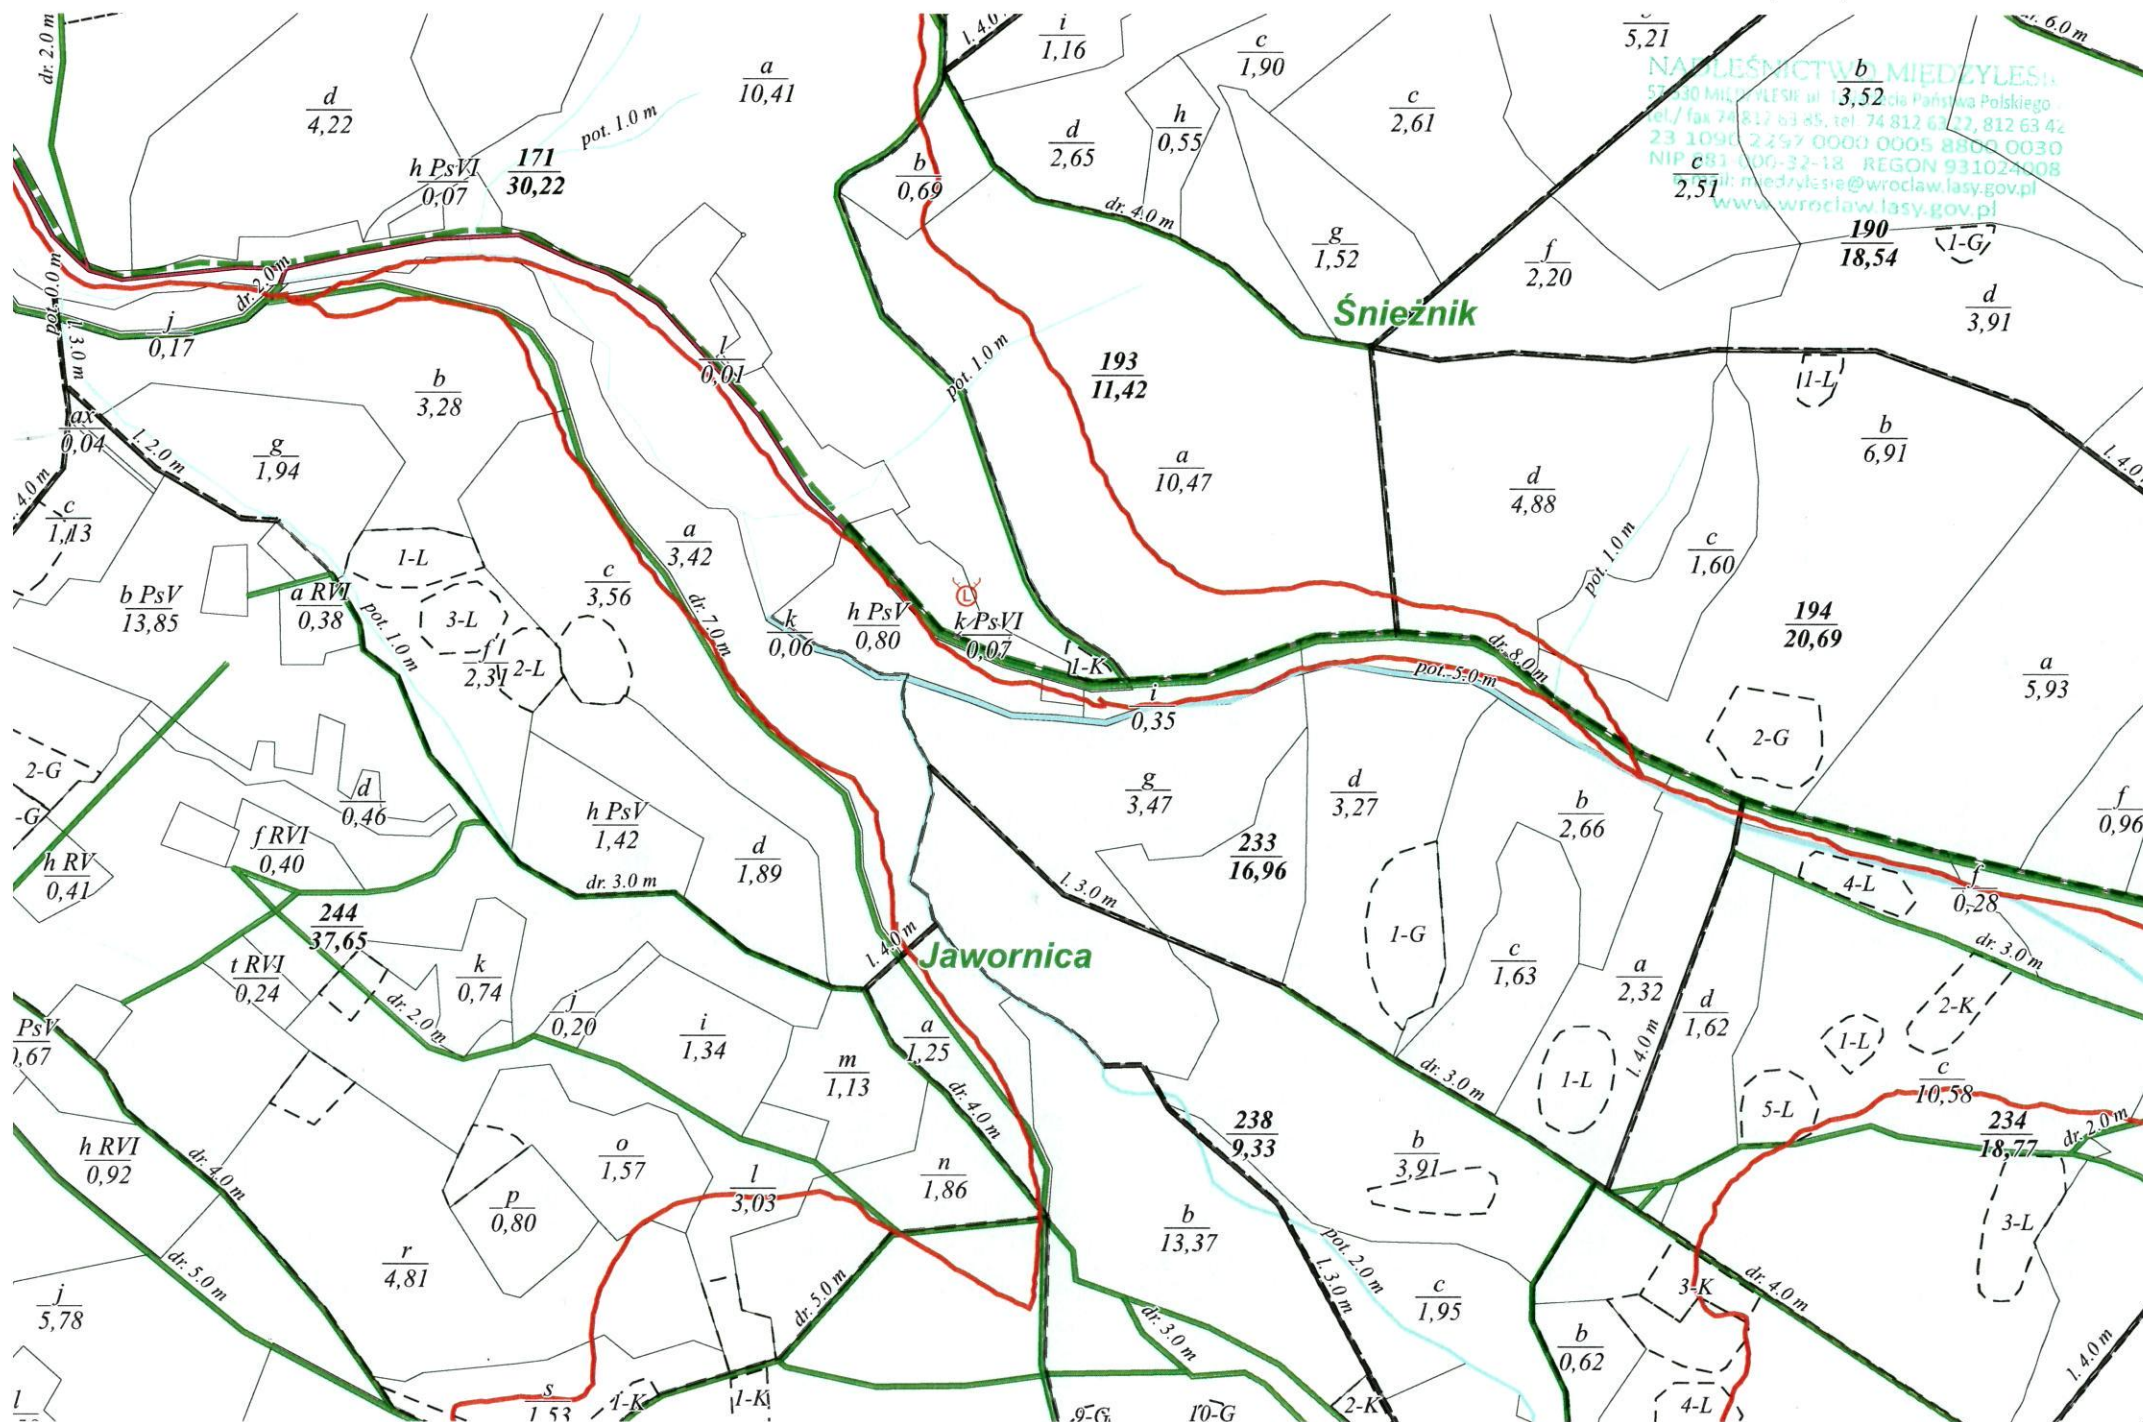

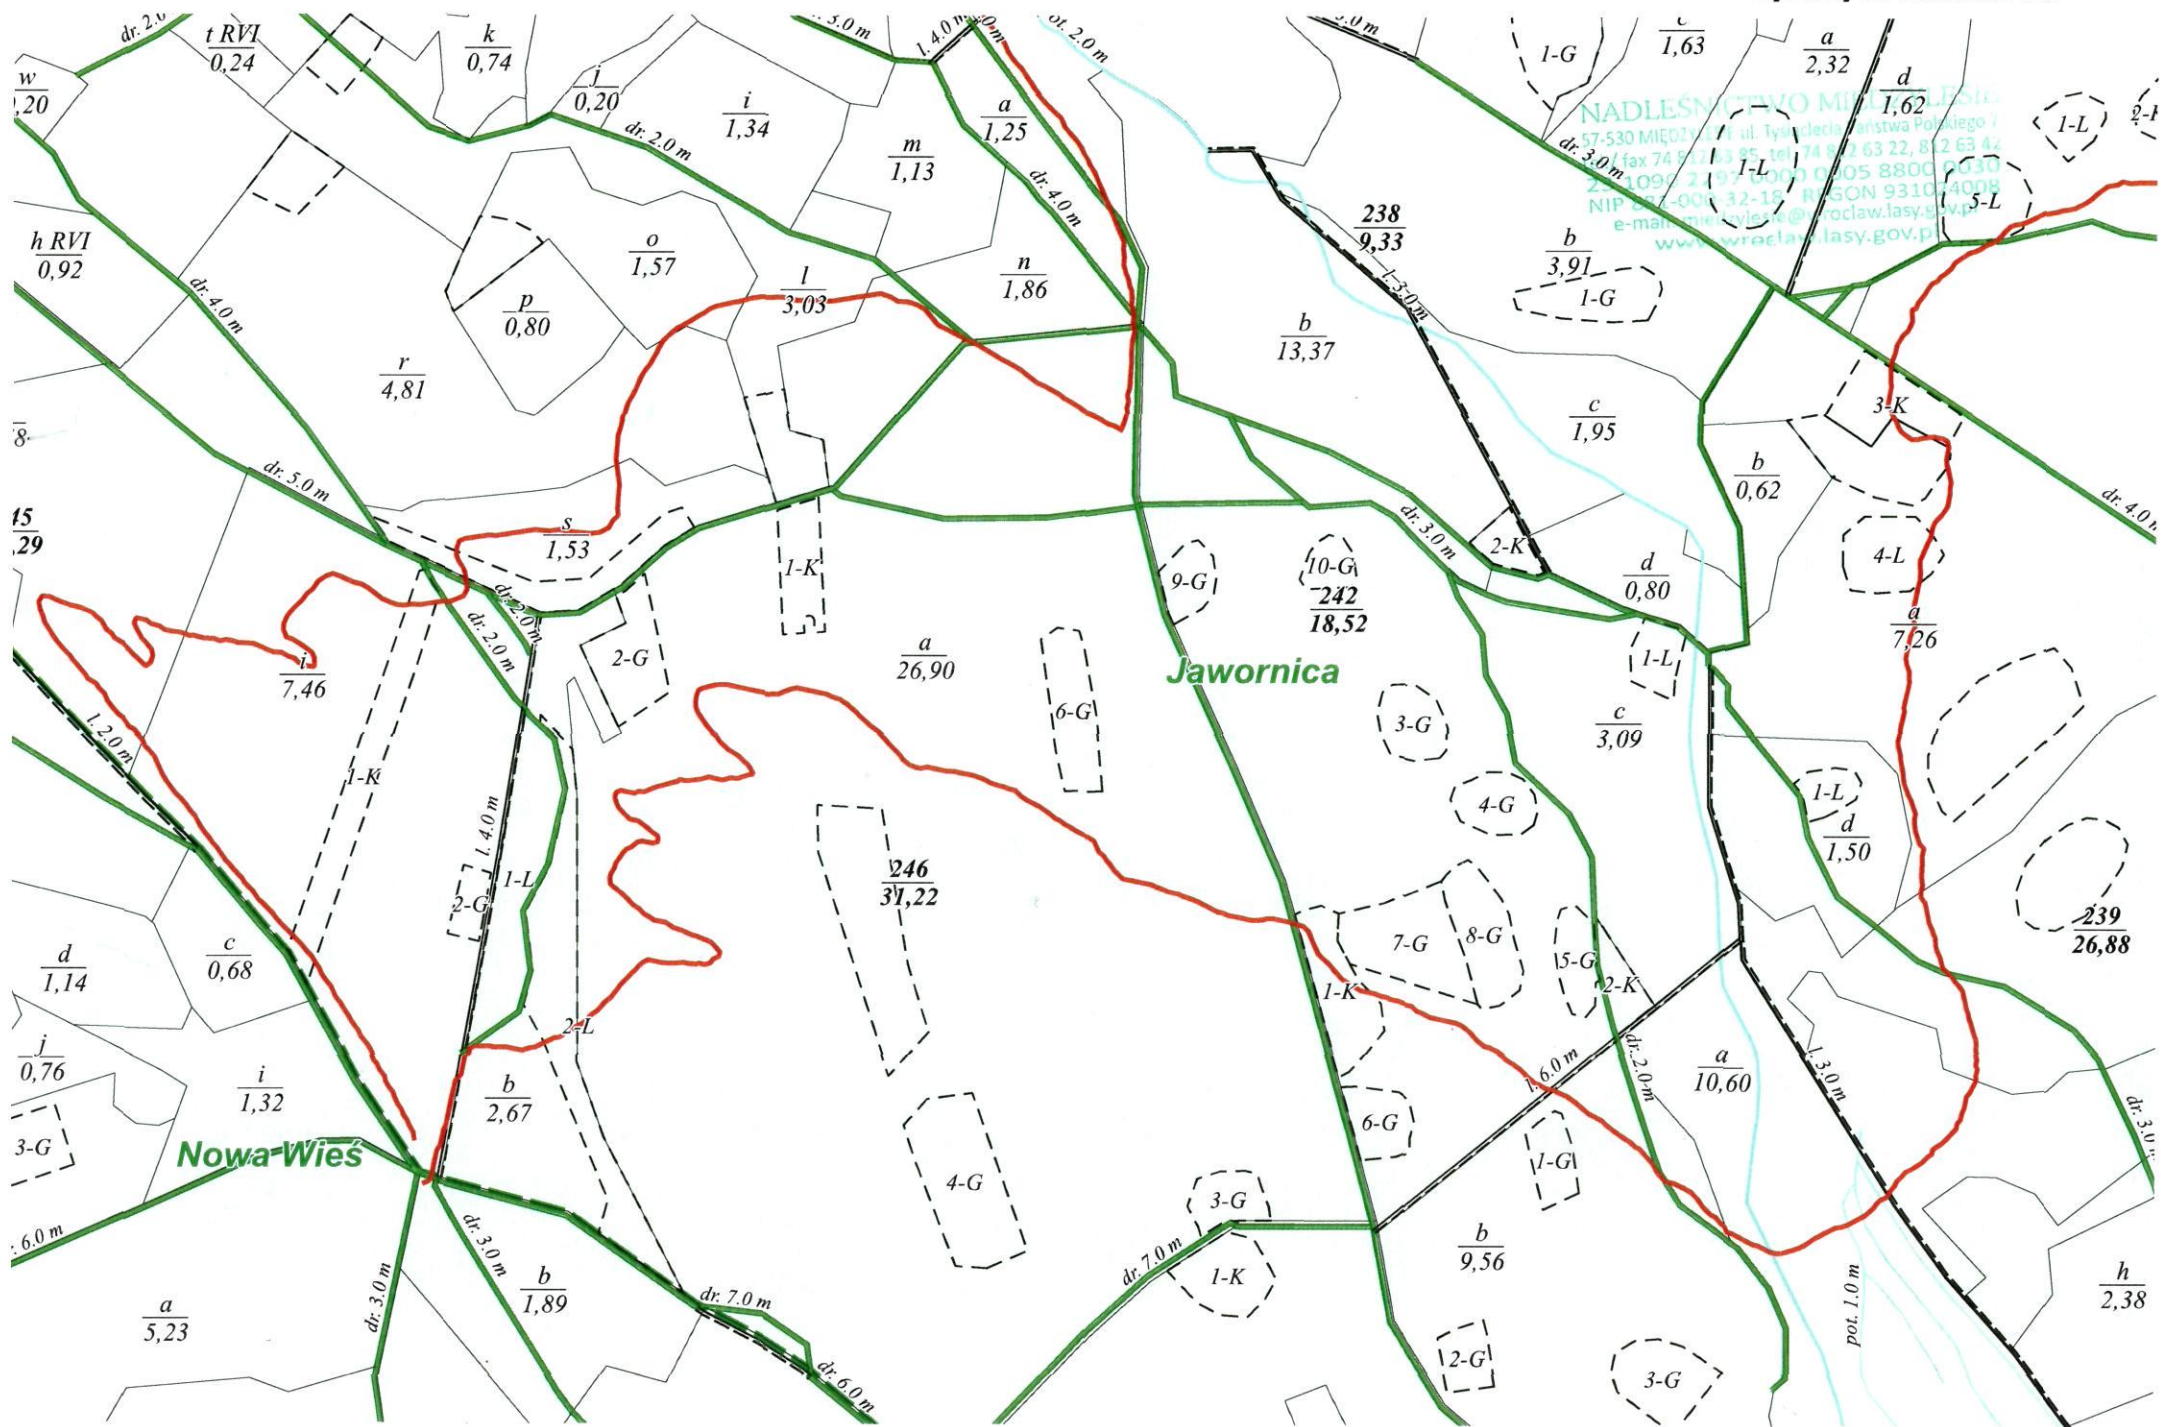


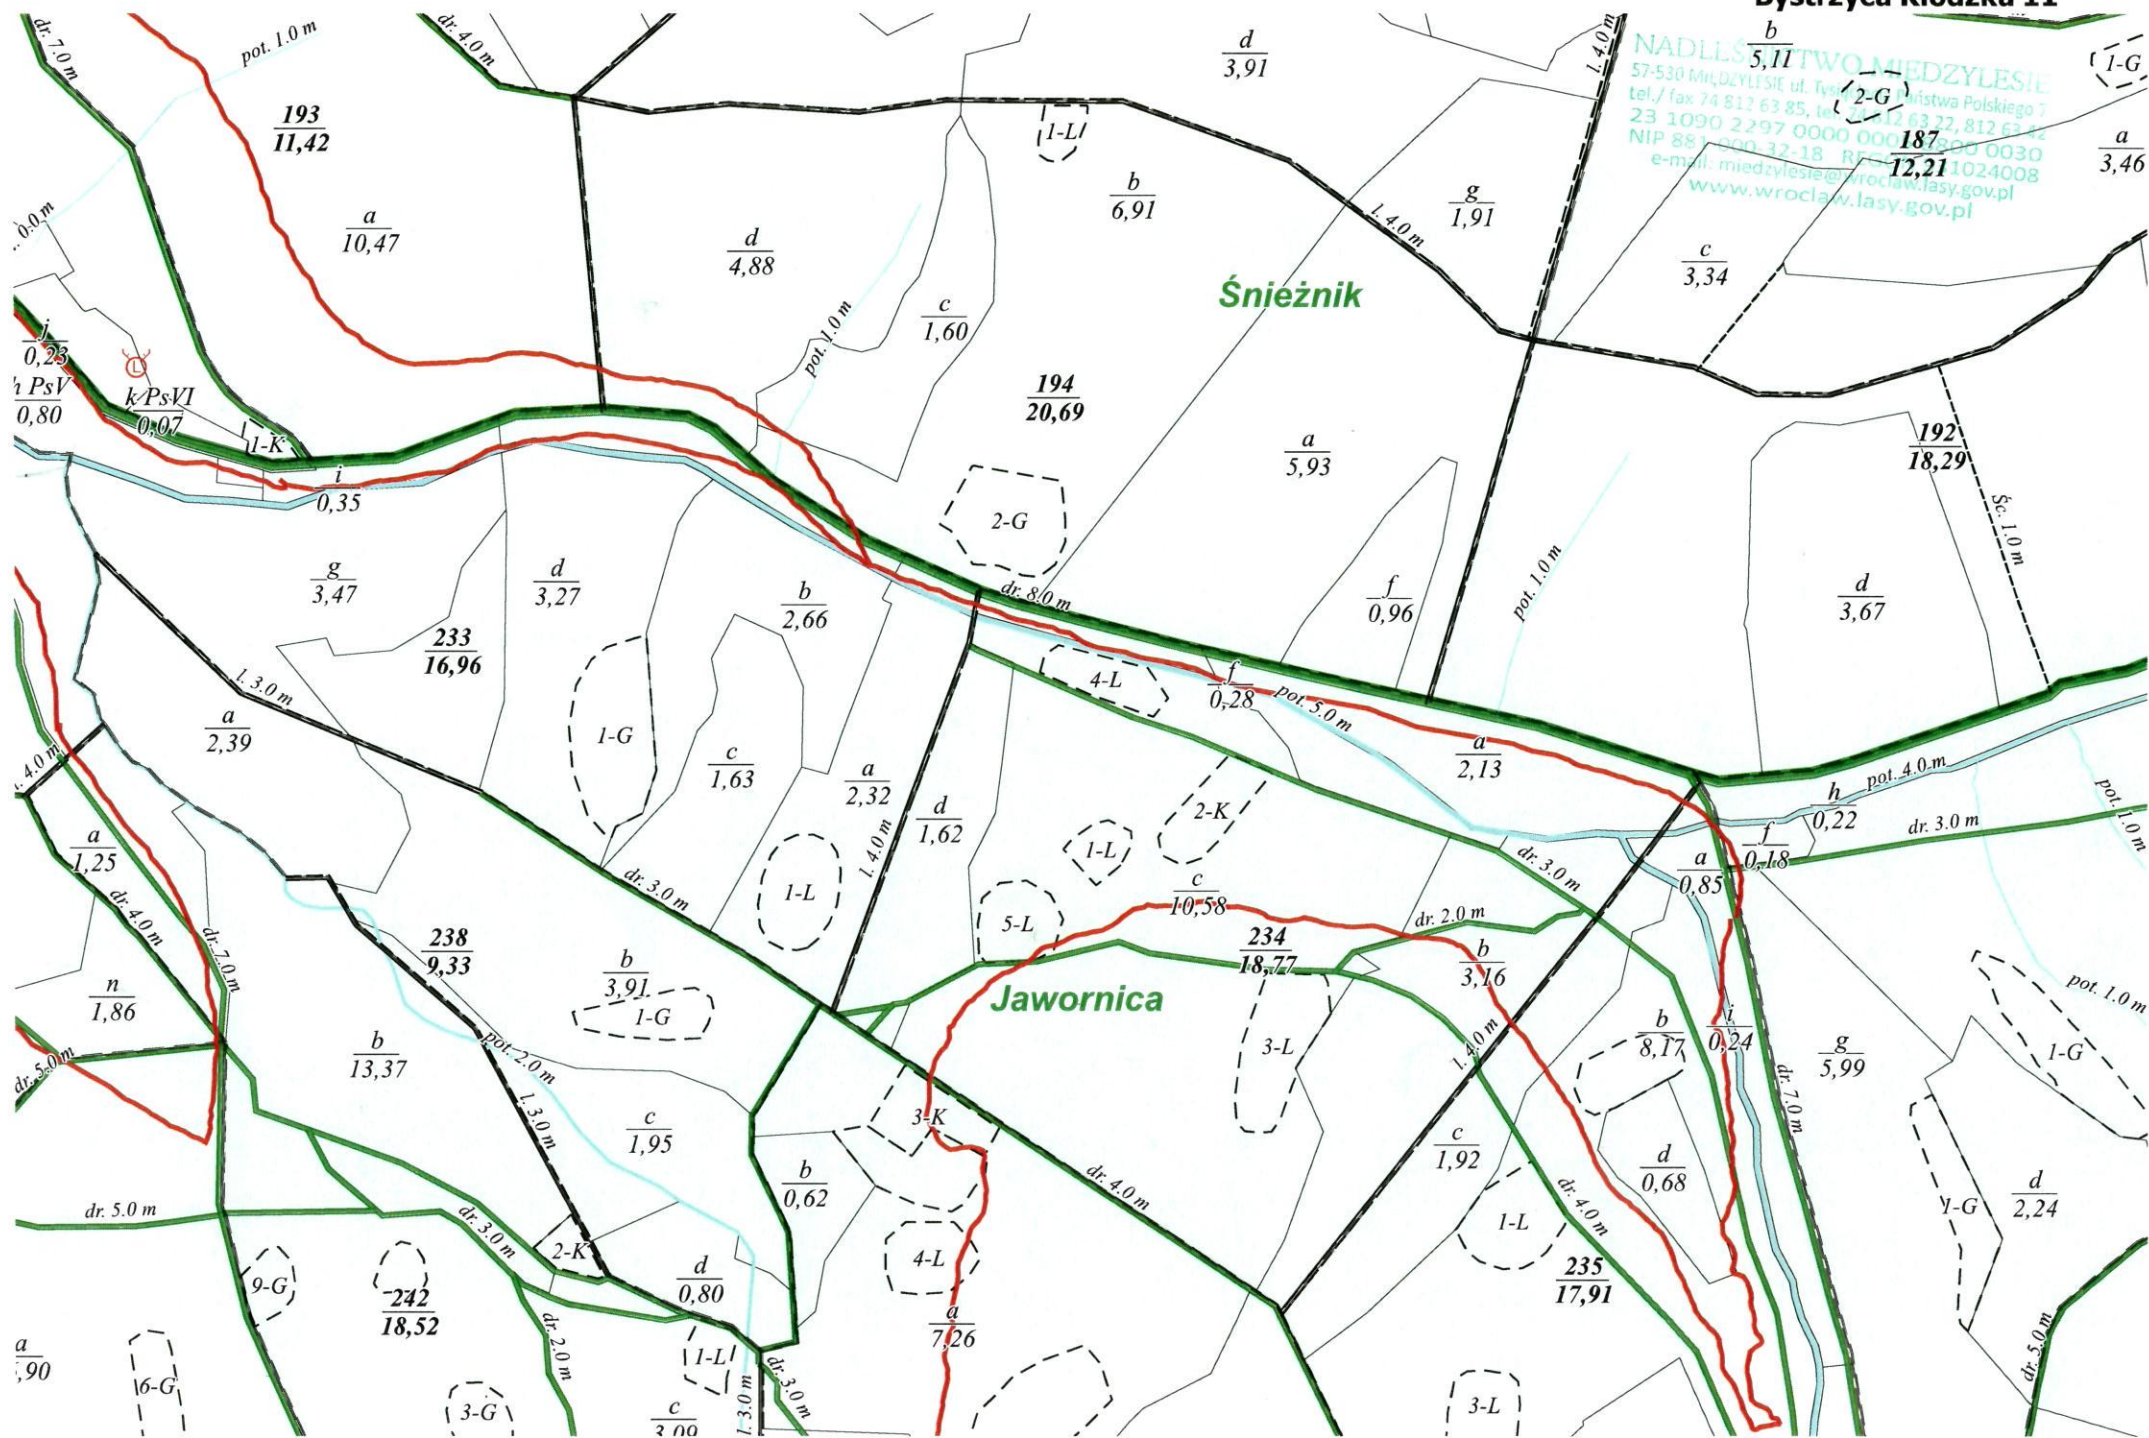



Skala 1: 5000

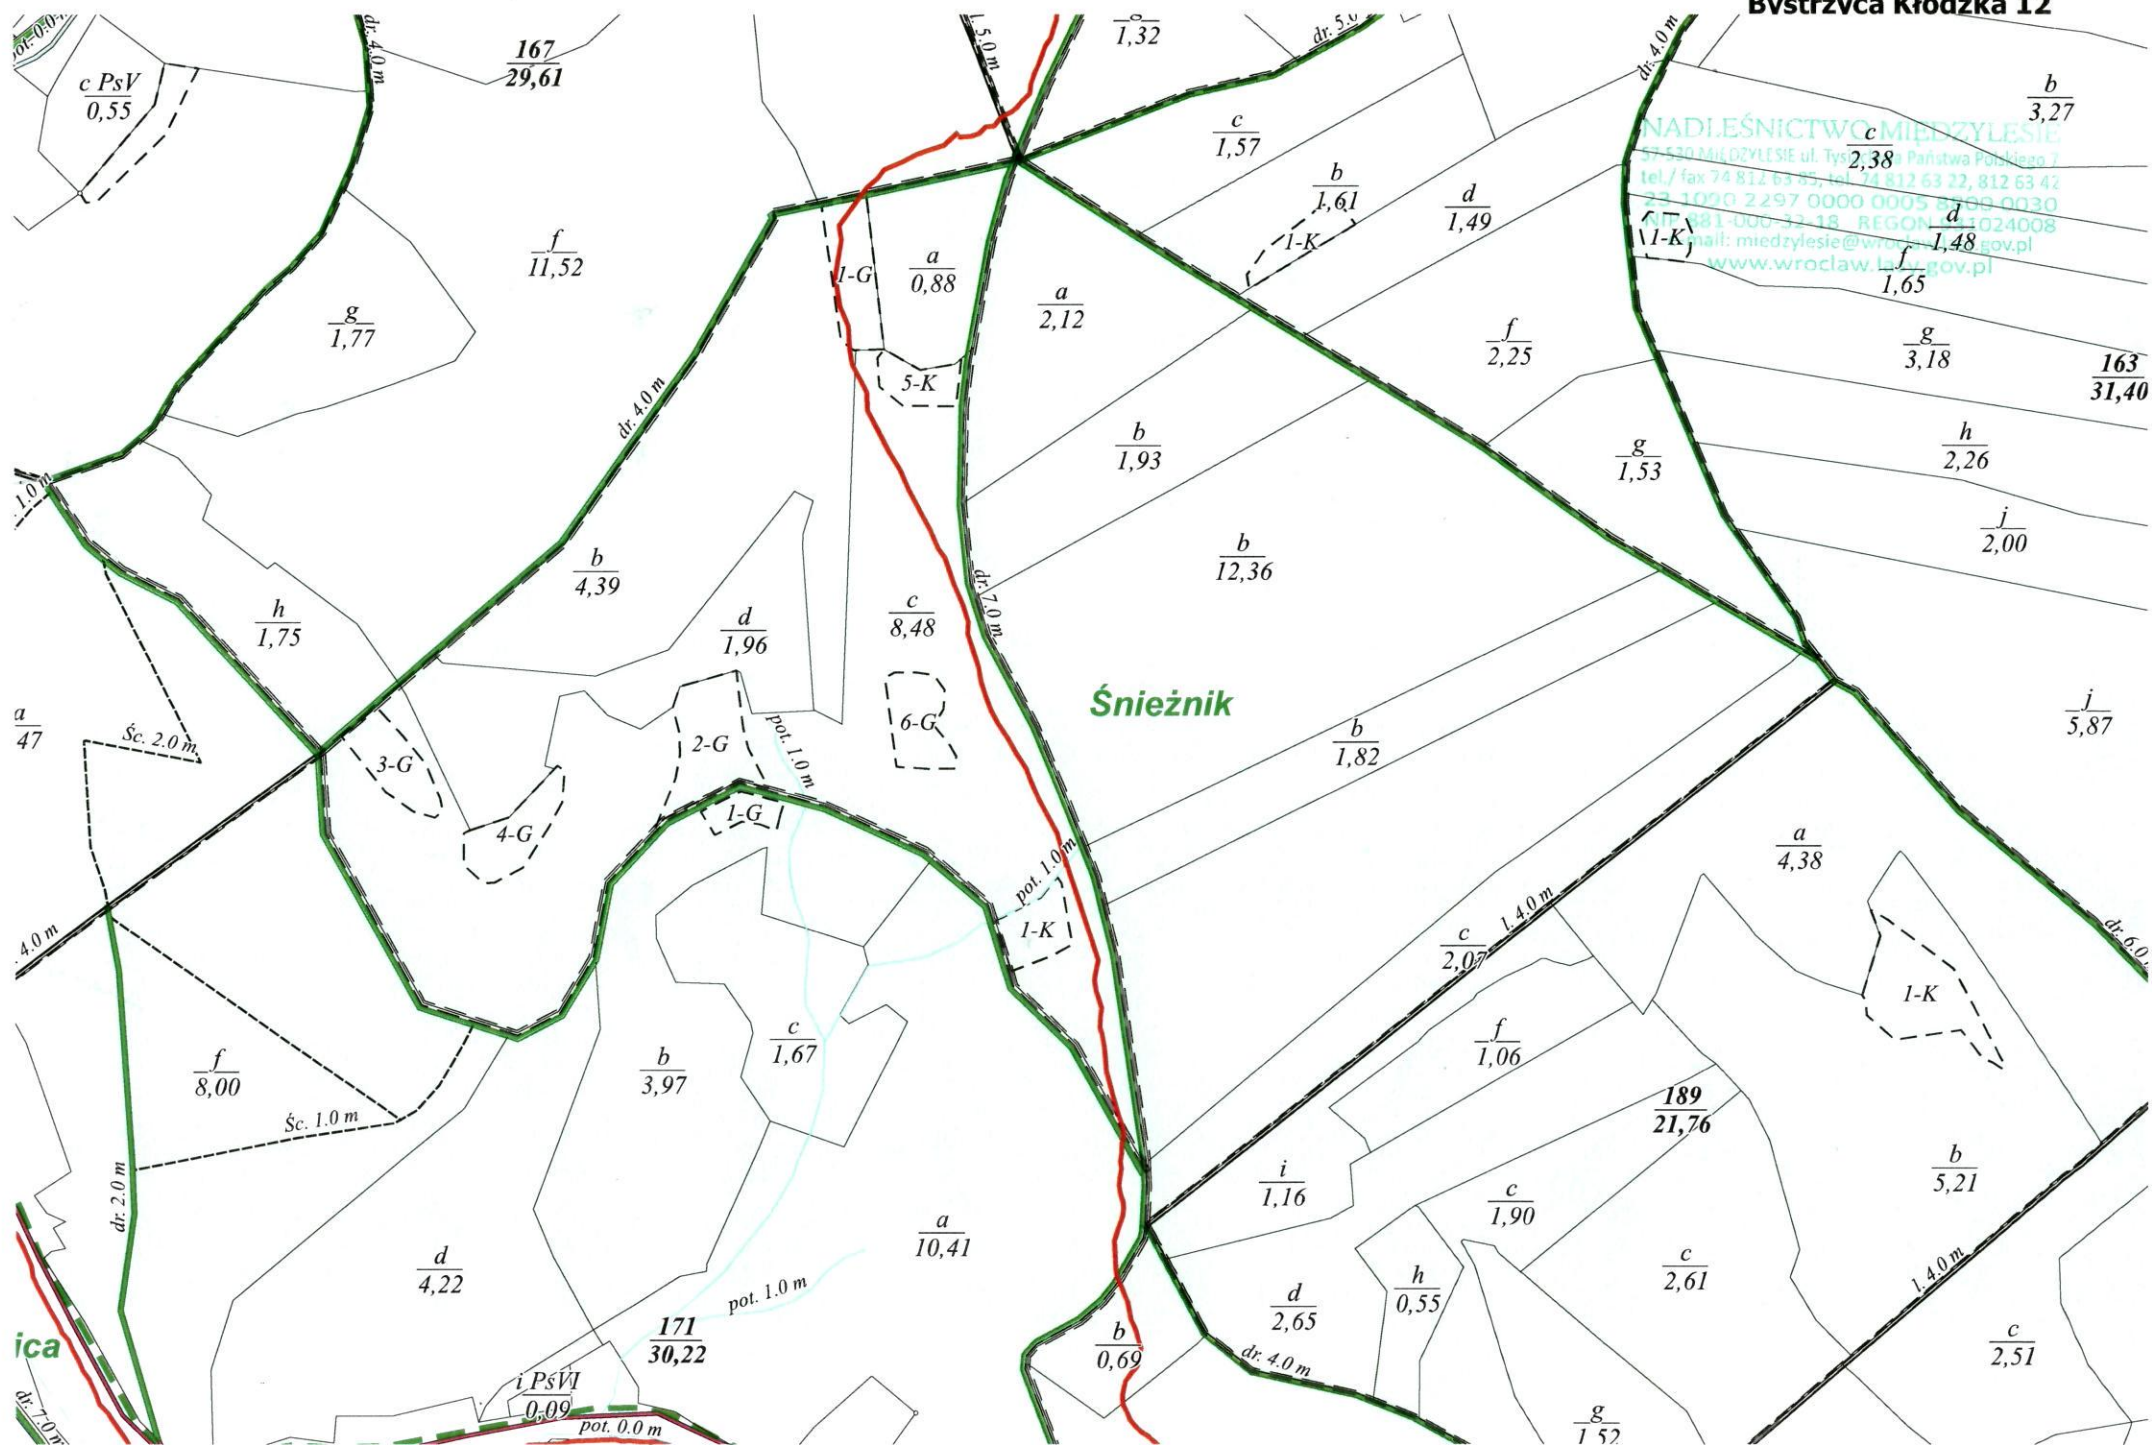

 1_{-}

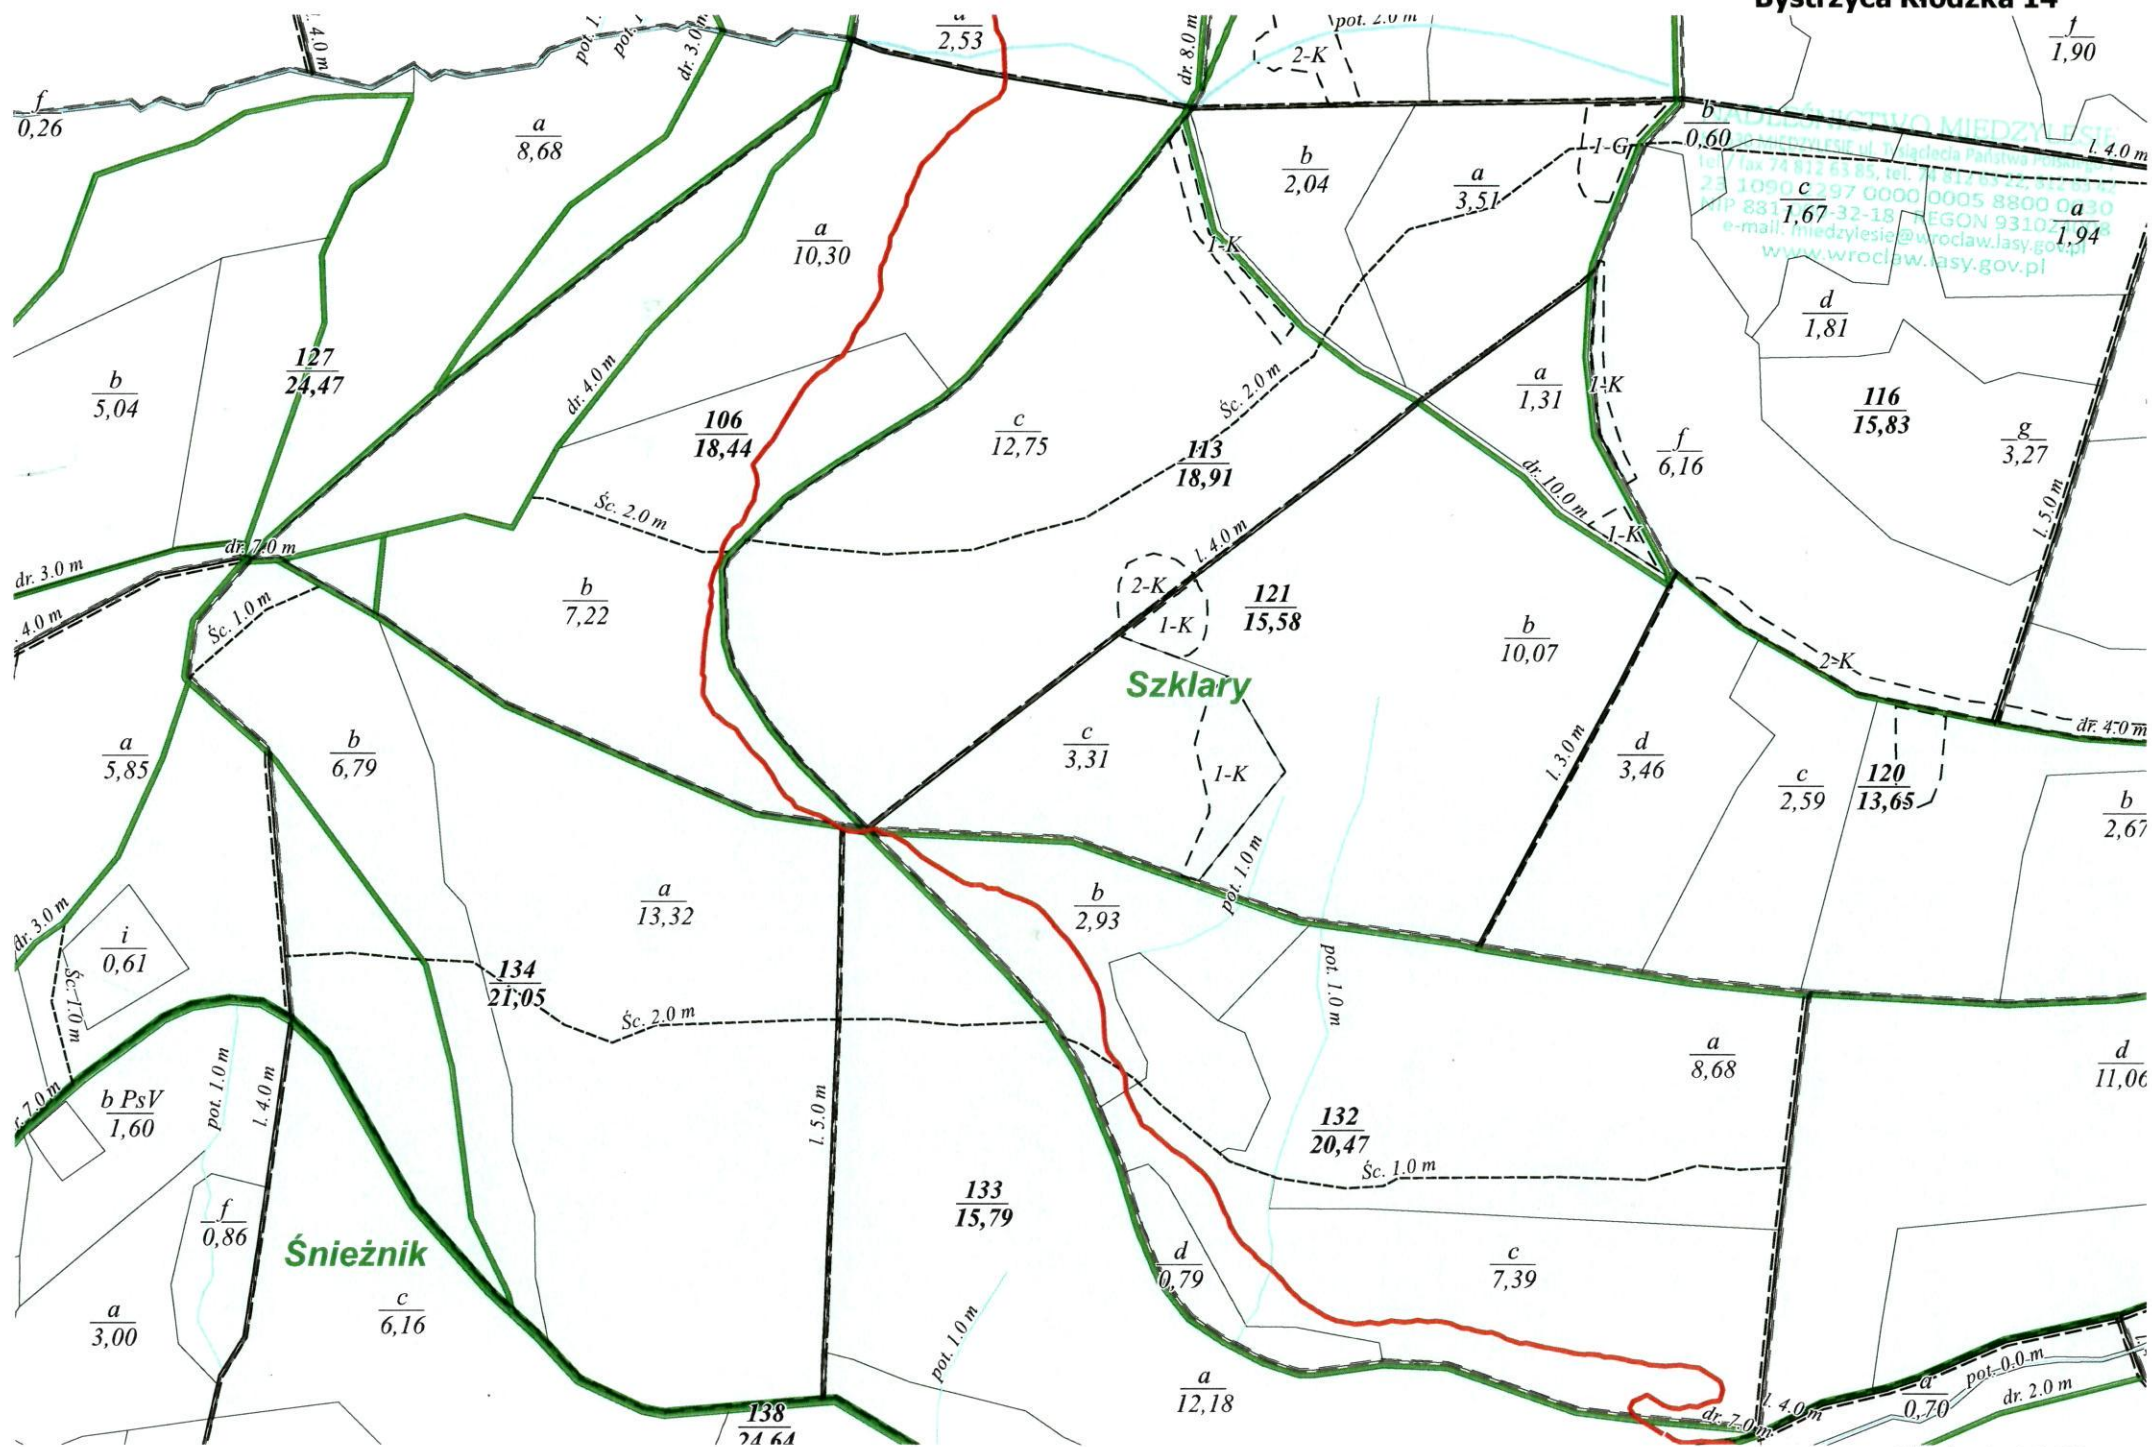

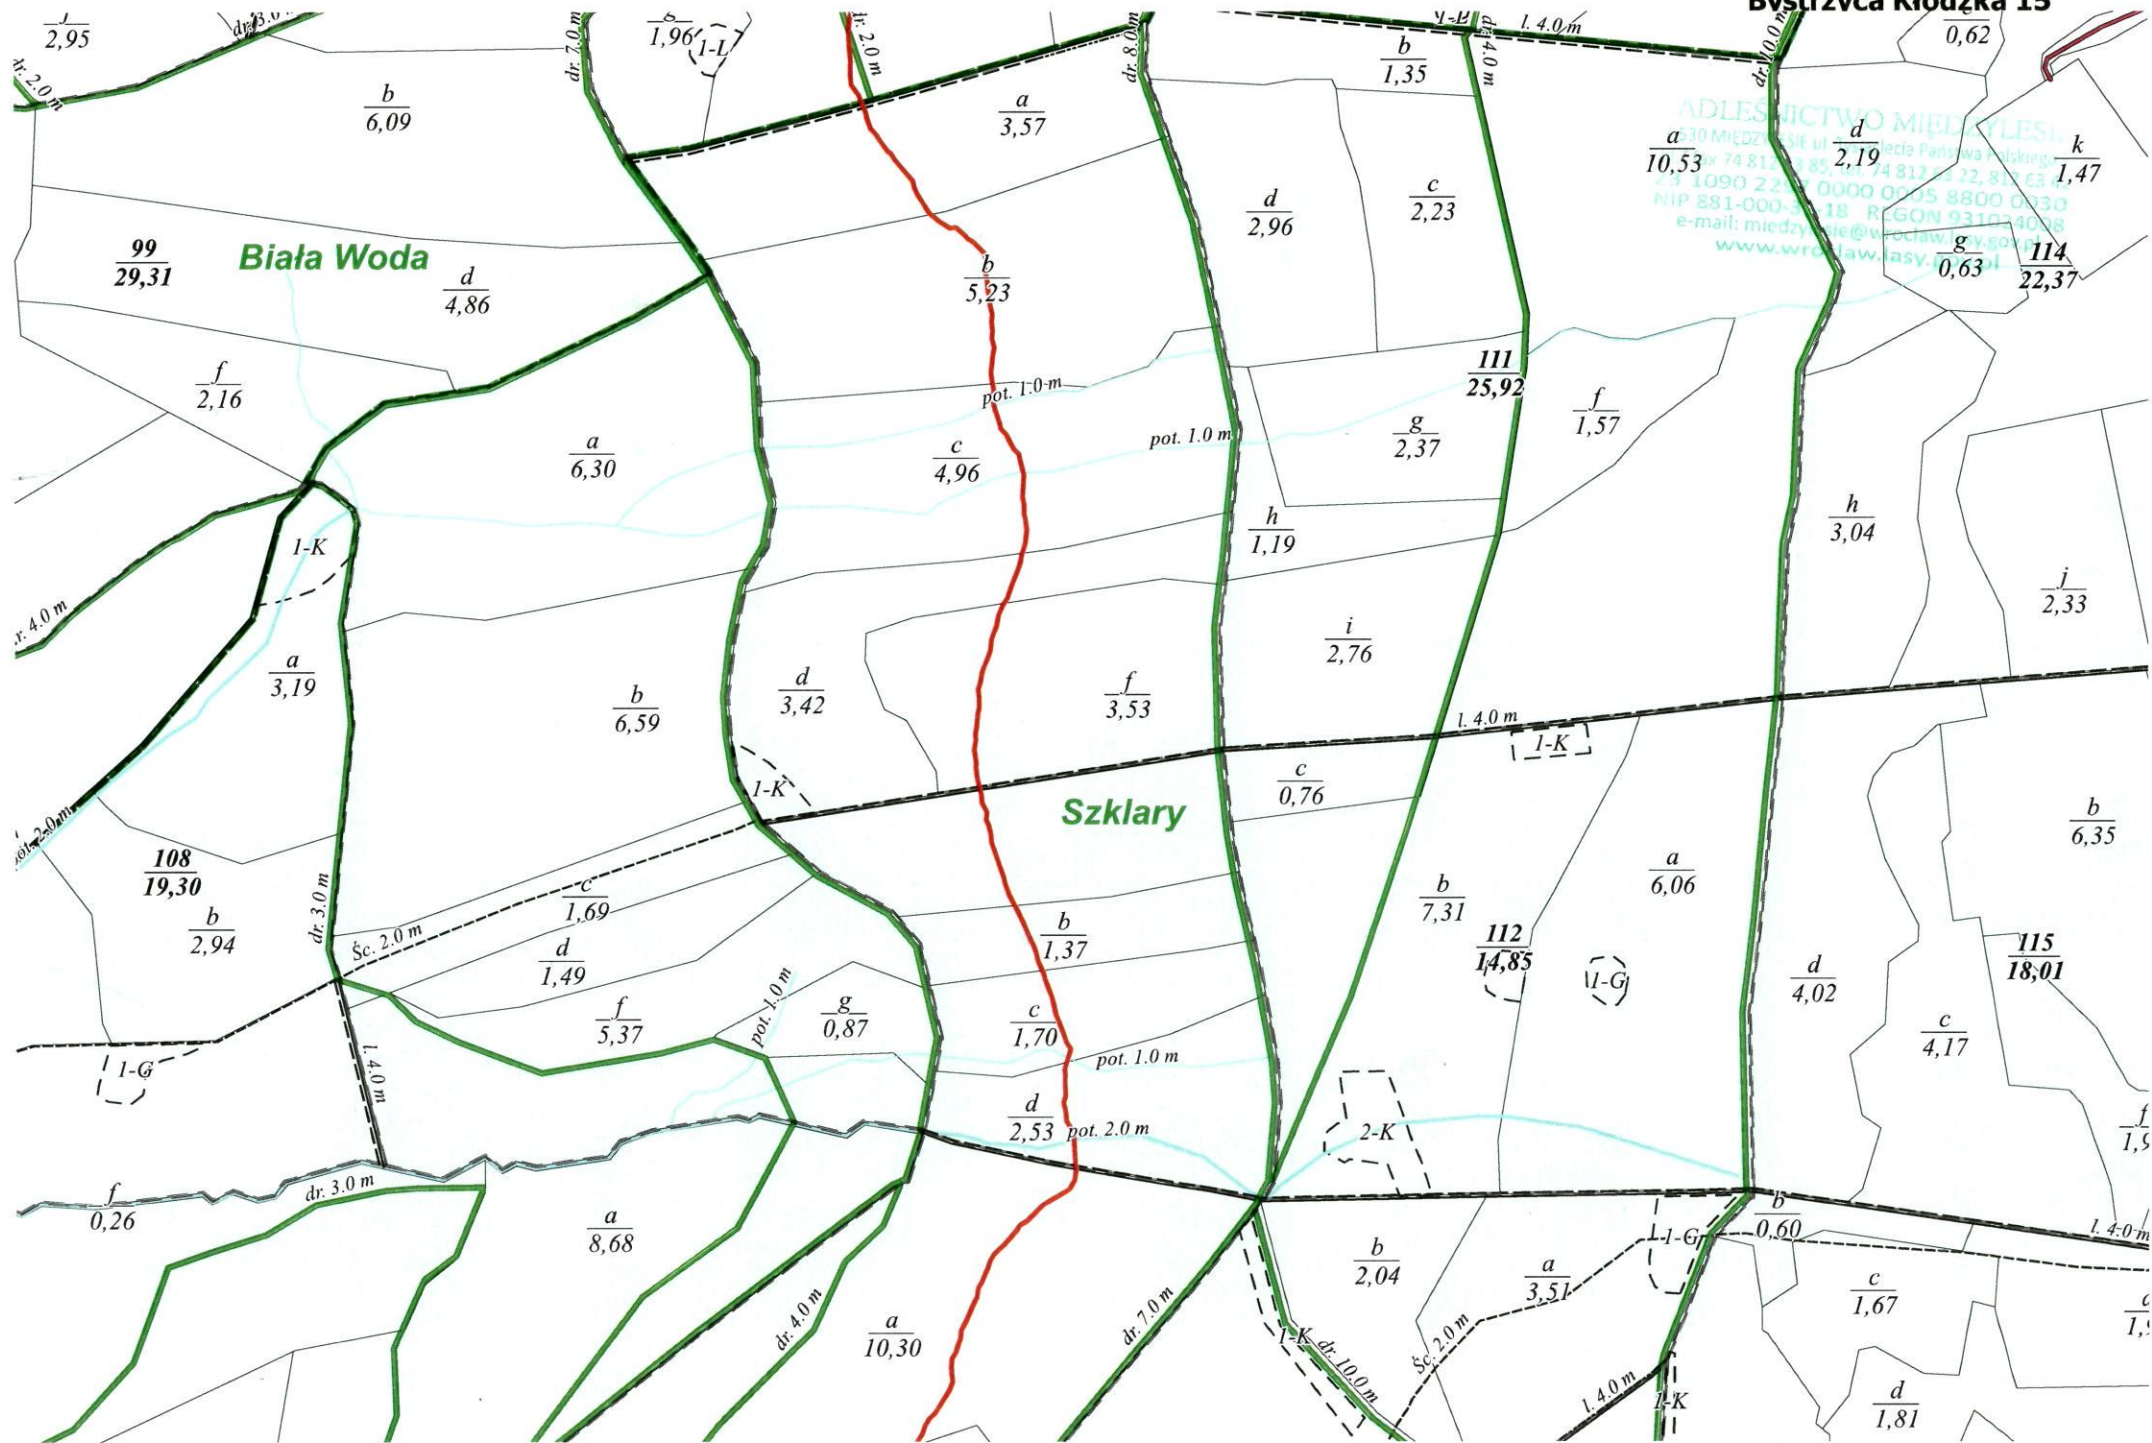


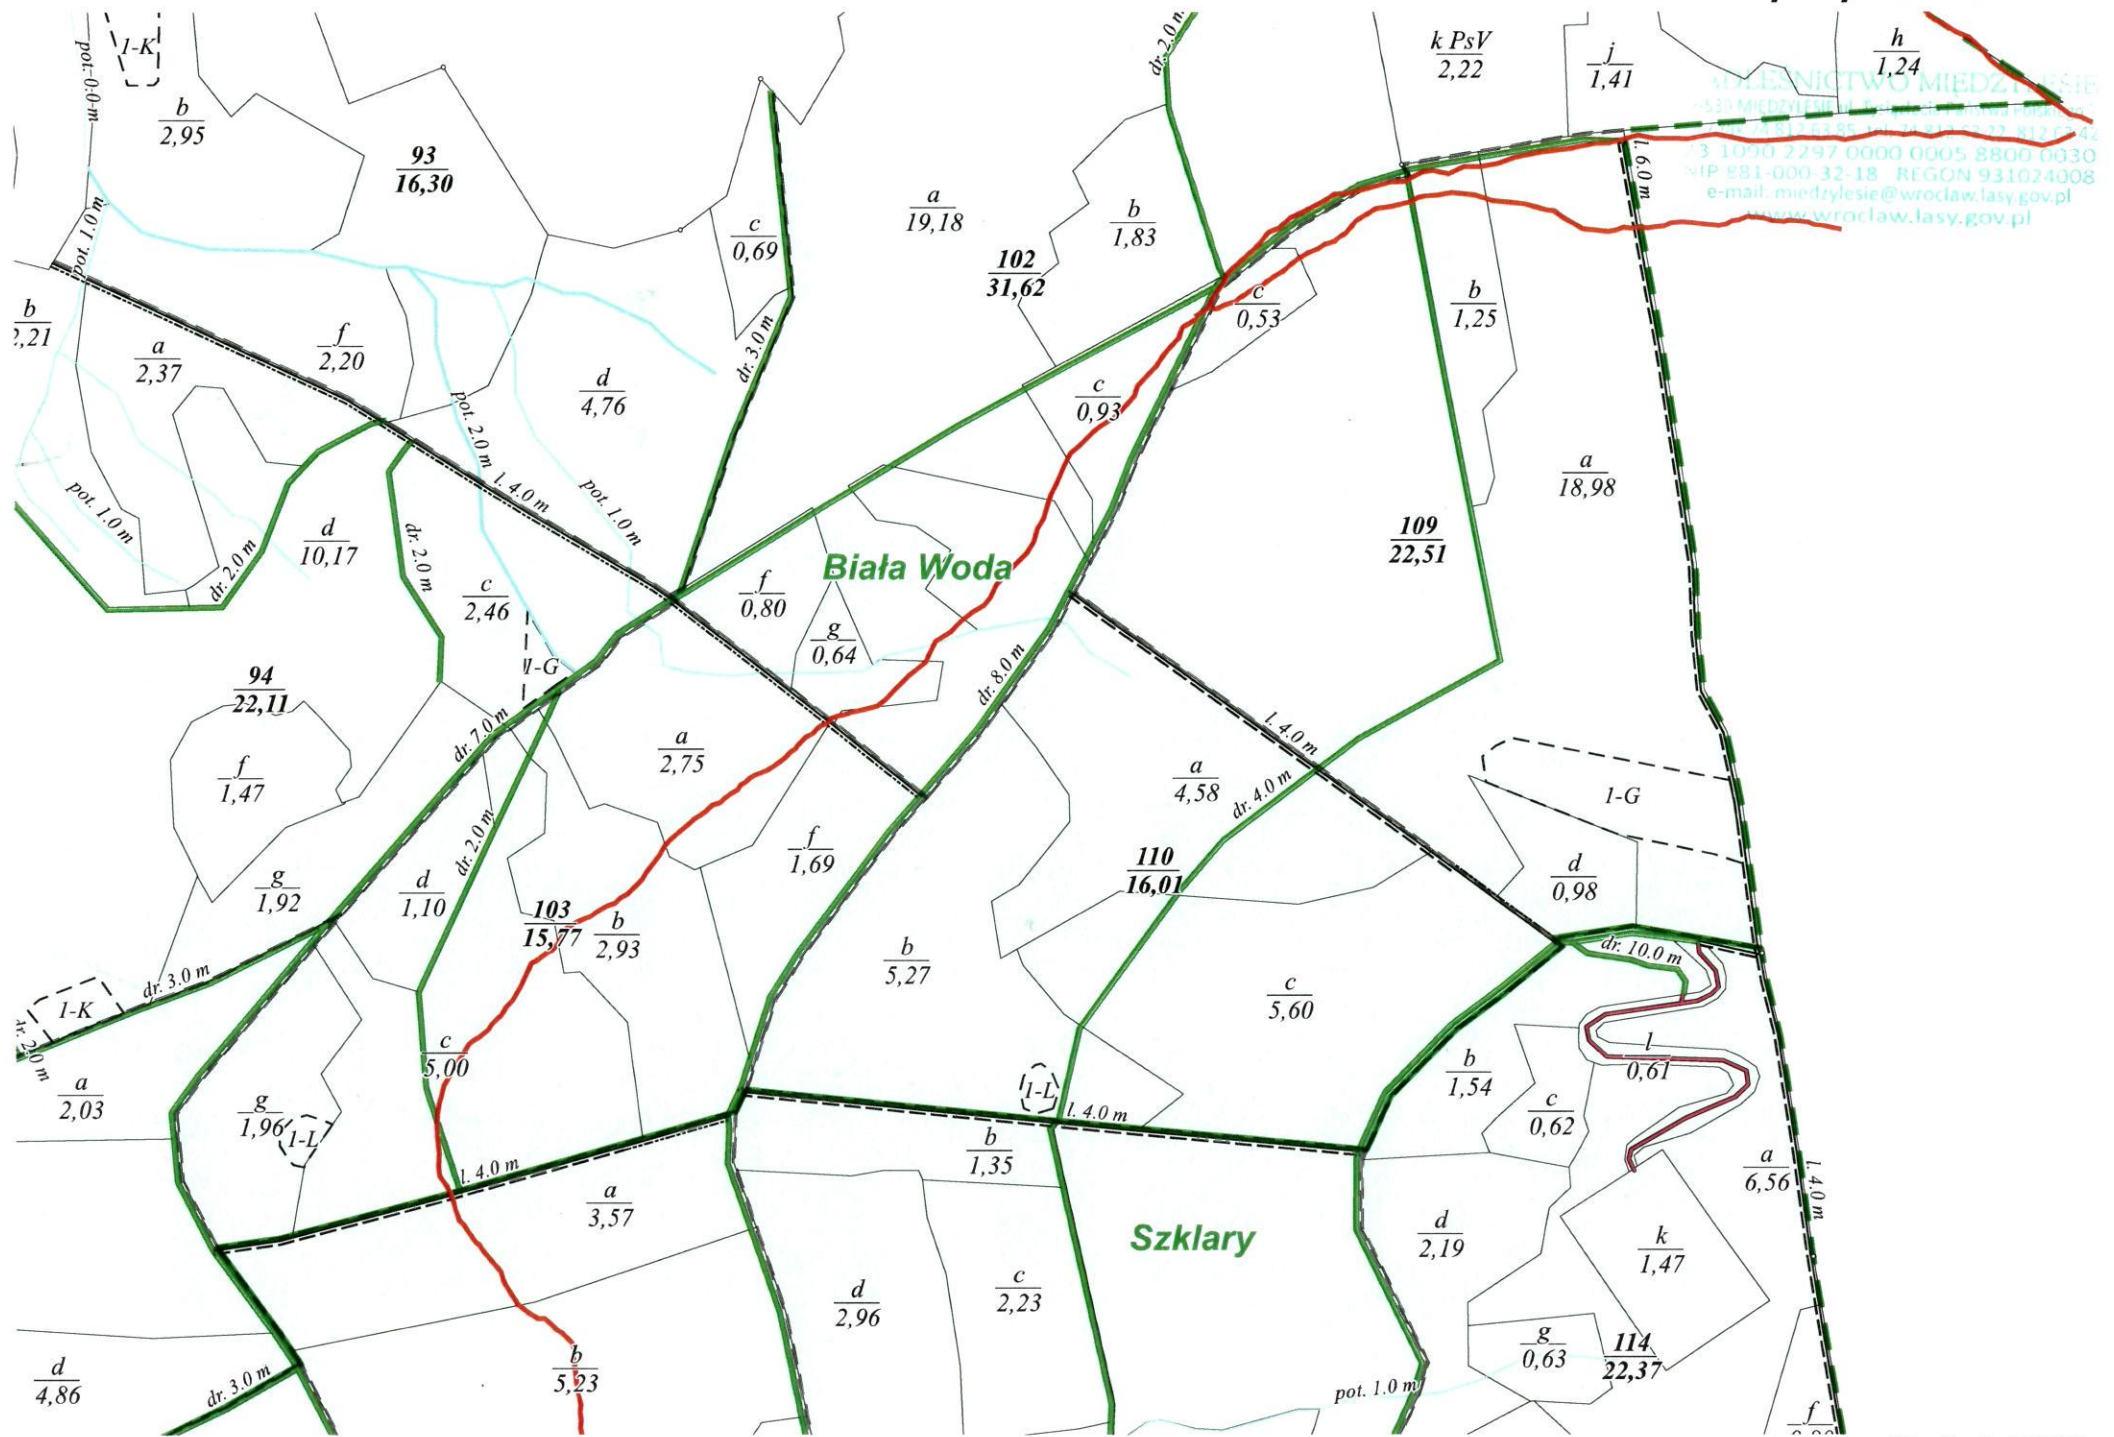


NADLEŚNICTWO MIĘDZYLESIE
 57-530 MIĘDZYLESIE ul. Tysiąclecia Państwa Polskiego
 tel / fax 74 812 63 85; tel. 74 812 63 22, 812 63 46
 23 1090 2297 0000 0005 8800 0037
 NIP 881-000-32-18 REGON 931024008
 e-mail: miedzylesie@wroclaw.lasy.gov.pl
 www.wroclaw.lasy.gov.pl



NADLEŚNICTWO MIĘDZYLESIE
e-mail: miedzylesie@wroclaw.lasy.gov.pl
www.wroclaw.lasy.gov.pl

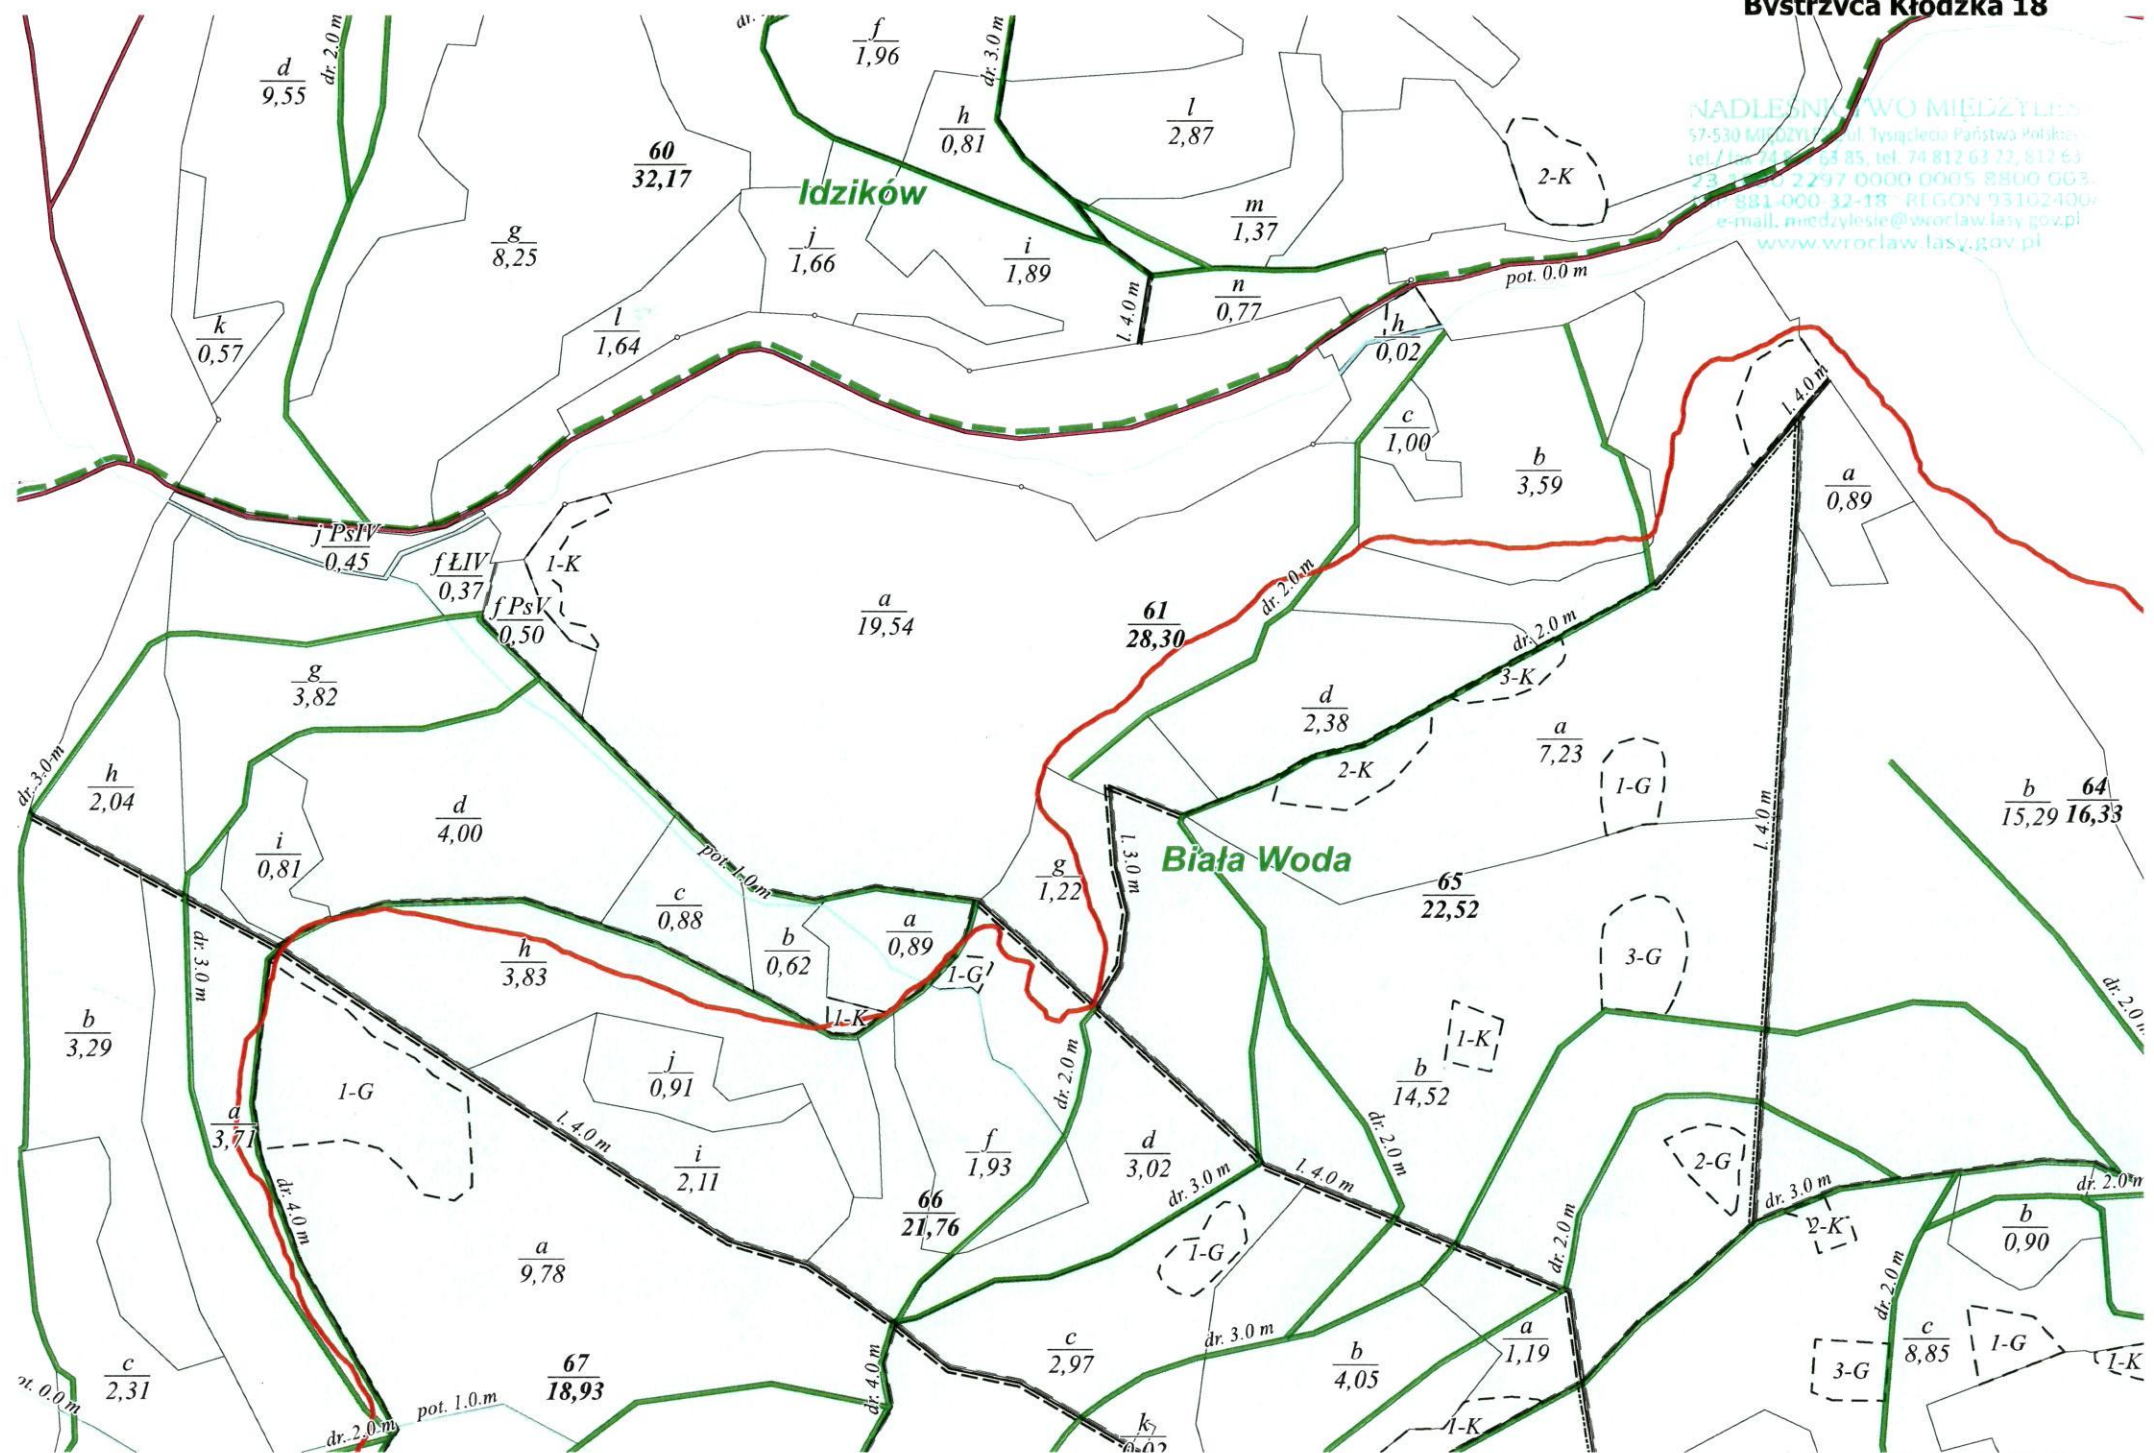

NADLEŚNICTWO MIĘDZYŁĘŚIE
 57-530 MIĘDZYŁĘŚIE ul. Tysiąclecia Państwa Polskiego
 tel./fax 74 812 63 85, tel. 74 812 63 22, 312 63 23
 23 1090 2297 0000 0005 8800 0000
 NIP 881-000-32-18 REGON 931024006
 e-mail: miedzylesie@wroclaw.lasy.gov.pl
www.wroclaw.lasy.gov.pl

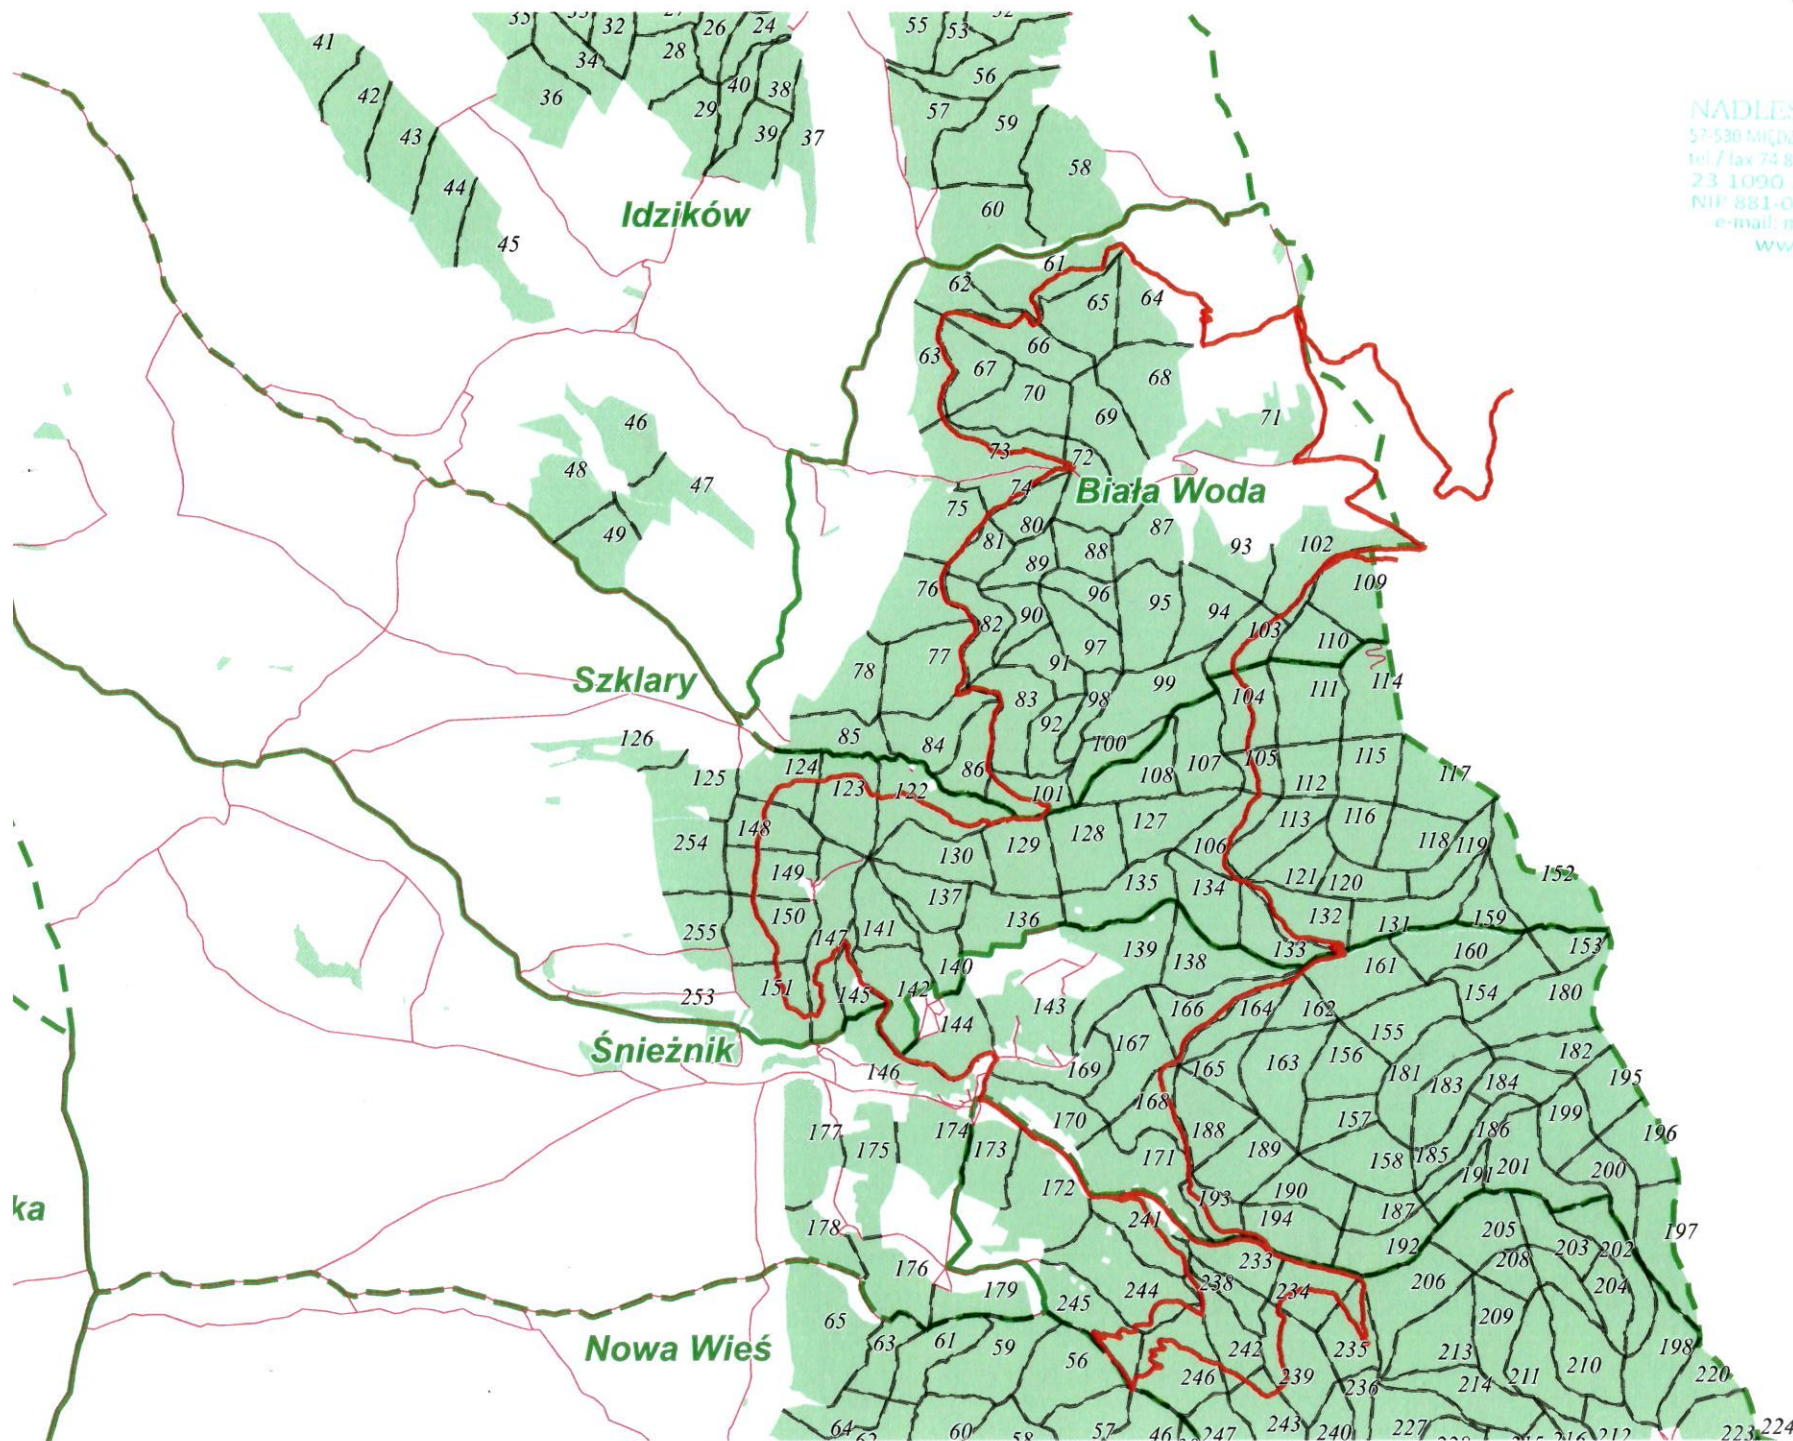

Protokół zdawczo-odbiorczy

gruntów leśnych będących przedmiotem dzierżawy

zgodnie z Umową Nr

z dnia

1. W dniu r. przedstawiciel Wydierżawiającego:przekazuje,
a Dzierżawca
przejmuje nw. grunty leśne do użytkowania, z przeznaczeniem na budowę i eksploatację ścieżek
rowerowych „Singletrack”:

Lp.	Gmina	Obręb ewid.	Dz. ewid.	Leśnictwo	Adres leśny	Rodzaj pow.	Dł. [m]	Szer. [m]	Pow. [m2]
	RAZEM								

2. Opis i stan przekazywanych gruntów:

.....

3. Opis przebiegu granic i informacja o punktach granicznych:

.....

4. Drogi dojazdowe:

.....

5. Inne obiekty na gruntach (przepusty, rowy, studzienki itp.):

.....

Wydierżawiający:

NADLEŚNICZY

Marian Rymarski

Dzierżawca:



NADLEŚNICTWO MIEDZYLISIE
57-530 MIEDZYLISIE ul. Tysiąclecia Państwa Polskiego 10
tel / fax 74 812 63 85, tel 74 812 63 22, 812 63 23
23 1090 2297 0000 0005 8800 0000
NIP 881-000-32-18 REGON 931024
e-mail: miedzylisie@wroclaw.lasy.gov.pl
www.wroclaw.lasy.gov.pl

REGULAMIN SINGLETRACK GLACENSIS

1. Trasy rowerowe Singletrack Glacensis przeznaczone są do turystycznego oraz rekreacyjnego użytkowania.
2. Każdy dorosły użytkownik korzysta z tras Singletrack Glacensis na własną odpowiedzialność, a osoby niepełnoletnie na odpowiedzialność opiekuna. Za ewentualne wypadki na trasach rowerowych odpowiadają sami użytkownicy.
3. Trasy Singletrack Glacensis są ogólnodostępne. Za wjazd na trasę i korzystanie z niej nie pobiera się opłat.
4. Podczas poruszania się trasami Singletrack Glacensis przebiegającymi po terenach należących do Lasów Państwowych należy bezwzględnie podporządkować się przepisom regulującym zasady gospodarki leśnej i korzystania z lasów i regulaminowi Singletrack Glacensis.
5. Korzystający z Tras rowerowych Singletrack Glacensis winien brać pod uwagę wszelkie okoliczności mogące mieć wpływ na bezpieczeństwo jazdy, w szczególności na warunki atmosferyczne, stan nawierzchni tras, występujące oblodzenia, ukształtowanie terenu, ruch pojazdów i pieszych. Należy bezwzględnie stosować się do znaków ostrzegawczych.
6. Użytkownicy tras rowerowych Singletrack Glacensis powinni mieć świadomość, że warunki na szlakach mogą ulegać radykalnym zmianom z powodu wahań temperatury, opadów, odwilży itp.
7. Na trasach Singletrack Glacensis pierwszeństwo poruszania się mają rowerzyści, z tras mogą korzystać piesi. Nie dopuszcza się poruszania po trasach pojazdami mechanicznymi za wyjątkiem pojazdów obsługi trasy. W miejscach przecięć z drogami leśnymi należy ustąpić drogę pojazdom poruszającym się po drogach.
8. Trasy Singletrack Glacensis mają charakter crossowy (terenowy) i nie posiadają specjalnych przystosowań zwiększających bezpieczeństwo, dlatego należy zachować na nich szczególną ostrożność, zwłaszcza przy pierwszym przejeździe nieznanym odcinkiem.
9. Trasy są przeznaczone dla rowerów górskich, prosimy o przestrzeganie następujących ustaleń:
 - a) jeźdź zgodnie ze swoimi umiejętnościami,
 - b) przed jazdą skontroluj stan techniczny roweru,
 - c) zawsze używaj mapy tras Singletrack Glacensis, lub innej mapy terenowej,
 - d) śledź oznakowanie,

- e) jedź zgodnie z wyznaczonym kierunkiem,
- f) zatrzymuj się tylko w odpowiednich i widocznych miejscach,
- g) nie jedź sam,
- h) jadąc w grupie utrzymuj odpowiednio duże odległości, tak by móc w czas zareagować,
- i) używaj odpowiedniego ubioru i wyposażenia,
- j) używaj kasku i rękawic,
- k) bądź ostrożny przejeżdżając po mokrej, lub niestabilnej nawierzchni,
- l) zapoznaj się z miejscami, które uważasz za wymagające,
- ł) wilgotne drewniane kładki pokonuj pieszo,
- m) zwracaj uwagę na innych użytkowników tras.

10. Należy pamiętać, że na trasach mogą pojawić się przeszkody powstałe w sposób naturalny, bez wiedzy administracji leśnej jak np.: złomy, wywroty, osuwiska, złamane konary itp. Może też dojść do upadania drzew i ich konarów na trasy, szczególnie w trakcie wietrznej pogody i w okresie występowanie szadzi lodowej.

11. Poszczególne odcinki tras mogą być okresowo zamykane z powodu prowadzenia prac leśnych lub innych ważnych względów. Będą wówczas oznaczone tablicami: „Zakaz Wstępu”.

12. Korzystający z tras Singletrack Glacensis winni dostosować się do ograniczeń w ich użytkowaniu wprowadzanych przez zarządzającego terenem i/lub trasami.

13. Kolory tras nie oznaczają trudności technicznych i kondycyjnych, ani długości tras.

14. Korzystający z tras Singletrack Glacensis winni przestrzegać i dostosować się do oznakowania tras oraz przepisów:

- a) ustawy o lasach,
- b) ochrony przyrody,
- c) ochrony przeciwpożarowej,
- d) prawa o ruchu drogowym.
- e) ustawy prawo łowieckie.

15. Każdorazowy wjazd na trasę jest traktowany jako akceptacja niniejszego regulaminu. Niniejszy regulamin zostanie umieszczony w widocznych miejscach w pobliżu tras.

NADLEŚNICZY

Marcin Rymarski

TECHNOLOGIA ŚCIEŻEK ROWEROWYCH SINGLETRACK

Lokalizacja:

Nadleśnictwo Międzylesie, Gmina Bystrzyca Kłodzka, Powiat Kłodzki

Inwestor:

**Gmina Bystrzyca Kłodzka
ul. Henryka Sienkiewicza 6
57-500 Bystrzyca Kłodzka**

Opis projektowanych rozwiązań

Trasa singletrack to trasa rowerowa o nawierzchni naturalnej, poprowadzona na terenach leśnych, projektowana w myśl zrównoważonych ścieżek.

Technologia wykonania szlaku

Na ścieżce typu "singletrack" należy wykonać następujące rodzaje prac:

"Korytarz" ścieżki

Ślad GPX oraz załącznik mapowy przedstawiają "korytarz" ścieżki o szerokości 10 m, w którym należy się poruszać podczas wykonania ścieżki. "Korytarz" ścieżki oznaczony został w terenie na drzewach niebieskim markerem. Ostateczny przebieg ścieżki wyznacza się poprzez trasowanie.

Trasowanie ścieżki

Przebieg ścieżki należy oznaczyć za pomocą pikiet. Pikiety wyznaczają ostateczny przebieg ścieżki, którą należy wykonać koparką.

Trasowanie ścieżki może wykonać autor koncepcji przebiegu trasy, bądź osoba posiadająca certyfikat IMBA planowania i projektowania ścieżek. Można również zatrudnić osobę, która posiada udokumentowane doświadczenie w budowie górskich tras rowerowych typu "singletrack" Wytyczne do trasowania.

Średnie nachylenie trasy na całym jej odcinku nie może być większe niż 6% w górę i w dół. Maksymalne nachylenie trasy nie może przekraczać 15%. Przekroczenie tej wartości dopuszczalne jest jedynie na odcinkach mniejszych niż 10 m. Jeśli nie jest możliwe osiągnięcie podanych wartości, należy prowadzić ścieżkę sekcją zakrętów. Do pomiarów kątów należy używać klinometru i odczyty prowadzić w procentach (%).

Czyszczenie ścieżki

Obciąć gałęzie do wysokości 2,5 m, w odległości 2 m z każdej strony od wyznaczonej linii ścieżki. Oczyszczyć podszycie, martwe drzewa, wiszące drzewa, połamane drzewa, kłody w odległości 4 m z każdej strony od wyznaczonej linii szlaku.

Cały materiał powstały przy oczyszczaniu korytarza szlaku powinien zostać pocięty na kawałki nie dłuższe niż 2 m i składowany na stosach po górnej stronie ścieżki w odległości nie mniejszej niż 5 m od dolnej krawędzi ścieżki.

Wymiary stosów nie powinny przekraczać 1,5 m wysokość, 3 m długość i ułożone od siebie w odległości co najmniej 5 m.

Oczyszczyć w odległości 2 m z każdej strony od wyznaczonej linii ścieżki śmieci tj. butelki, papierki, reklamówki, opony itp.

Prace ziemne

Maksymalny tonaż maszyn do 3 ton.

Wykopać materiał organiczny by odsłonić warstwę mineralną gleby i uformować ścieżkę według wytycznych trasującego i załączonych do projektu schematów. Do pomiarów kątów należy używać klinometru i odczyty prowadzić w procentach (%).

Szerokość wykopu 80 – 120 cm.

Głębokość wykopu 10 – 30 cm.

Całą odkopaną ziemię rozłożyć na zbocze ponad ścieżką w warstwie maksymalnej 15 cm i w minimalnej odległości 5 m od górnej granicy ścieżki.

Ręczne prace wykończeniowe

Oczyszczanie usunięcie drobnych korzeni obsypanie grubszych, zagęszczanie struktury ścieżki przy użyciu zagęszczarki płytowej.

Wytyczanie granicy ścieżki przy wykorzystaniu materiałów znajdujących się na miejscu. Ustalenie właściwego profilu trasy według wytycznych trasującego i załączonych do projektu schematów. Do pomiarów kątów należy używać klinometru i odczyty prowadzić w procentach (%).

Nawierzchnia ścieżki

Kruszywo kamienne frakcja 0-31,5 mm (podbudowa).

Grubość warstwy 40 – 100 mm.

Szerokość 60 – 100 cm.

Kruszywo kamienne frakcja 0 – 5 mm.

Grubość warstwy 10 – 20 mm.

Szerokość 60 – 100 cm.

Materiał wożony wzdłuż trasy przy użyciu 500 kg wywrotki gąsienicowej lub kołowej.

Warstwy nawierzchni zagęszczane przy użyciu zagęszczarki płytowej.

Profil ścieżki

Profil ścieżki oraz jej elementy należy wykonywać zgodnie z wytycznymi trasującego oraz załączonymi do projektu schematami. W trakcie przebiegu ścieżki należy wykonywać odwracanie kąta ścieżki z dodatniego na ujemny i na odwrót w celu odprowadzenia niezwykle szkodliwych dla ścieżki wód powierzchniowy (tzw. "grade reversal"). Zabieg należy dostosować do warunków terenowych i stosować go nie rzadziej niż co 200m. Kąty należy wykonywać zgodnie z wytycznymi trasującego oraz załączonymi do projektu schematami. Do pomiarów kątów należy używać klinometru i odczyty prowadzić w procentach (%).

Przebieg ścieżki

Podczas wytyczania "korytarza" ścieżki użyto urządzenia GPS. "Korytarz" ścieżki oznaczony został w terenie na drzewach niebieskim markerem. Po wykonaniu trasy należy wykonać pomiar GPS ostatecznej długości trasy.

Ze względu na błędy pomiarowe i ostateczny przebieg ścieżki, zależny od trasującego mogą wystąpić różnice w długości śladu. Zakłada się, że te różnice nie powinny być większe niż 10% w górę lub w dół.

Urządzenia terenowe

W niniejszym projekcie przewiduje się wykonanie urządzeń terenowych.

Wykaz planowanych urządzeń terenowych:

1. Punkt wypoczynkowy.

Międzygórze przy ul. Śnieżnej - stół, dwie ławki, stojak na rowery, kosz na śmieci, tablica 2 szt.
Przy przełęczy pod Szeroką - wiata, stół, dwie ławki, stojak na rowery.

2. Bramy wjazdowe.

Do zamontowania na punktach startowych poszczególnych odcinków 4 szt.

3. Słupki z oznakowaniem występujące na ścieżce.

Słupek drewniany wysokości max 1,2 m, zamontowany na stopie ocynkowej.

4. Szykany zwalniające.

W niniejszym projekcie przy przecięciu głównych dróg przewiduje się wykonać drewniane szykany zwalniające.

5. Kładki.

W niniejszym projekcie przewiduje się wykonać na ścieżce kładki, umożliwiające przejazd.
Kładki należy zamontować na kątowniku ocynkowanym 3mm osadzonym w gruncie.
Dopuszcza się możliwość montażu kładek na belkach okrągłych o średnicy 16-20 mm zaimpregnowanych w niżej opisanej technologii.

6. Rynny odwadniające.

W niniejszym projekcie przewiduje się wykonać rynny odwadniające.
Rynnę odwadniającą należy połączyć kotwami na początku, na środku oraz na końcu.

Materiały

Kruszywo

Stosowane frakcje:

1. 0 – 5 mm (nawierzchnia).
2. 0 - 31,5 mm (podbudowa lub wypełnienie przejścia przez drogę).

Parametry techniczne:

Gabro (diabaz) - magmowa skała wylewna średnio lub grubo krystaliczna barwy szarozielonej o dużej wytrzymałości, szczelnie zbitej strukturze, niskiej porowatości i całkowitej mrozoodporności. Skład mineralny podobny do bazaltu (główne składniki to plagioklasy i pirokseny). Ze względu na dużą twardość wykorzystywana jako materiał drogowy i budowlany.

Podstawowe parametry jakościowe:

Gęstość surowca skalnego	2,9 g/cm ³
Wytrzymałość na ściskanie	240 MPa
Kubiczność grysów	< 15%
Polerowalność wg metody angielskiej	PSV = 55

Środek do impregnacji drewna Wolmanit CX8

Opis:

Ciekły, bezchromowy, solny środek ochrony drewna na bazie nieorganicznych związków miedzi i boru oraz organicznych składników skutecznie zabezpieczających drewno przed grzybami rozkładającymi drewno, w tym sprawcami rozkładu szarego, oraz przeciwko owadom niszczącym drewno, ale nieaktywny w stosunku do grzybów wywołujących siniznę i pleśnienie.

Po utrwaleniu w drewnie środek jest trudny do wymycia, odporny na wpływy atmosferyczne, obojętny dla roślin.

Do ochrony drewna tylko zgodnie z niniejszymi wskazówkami.

Farba do drewna Elastoflex ral 5017

Opis:

Wodna jednoskładnikowa, wodoszczelna i elastyczna farba do zastosowania jako produkt uszczelniający na ściany zewnętrzne i elewacje. Bazująca na czystych żywicach akrylowych zdyspergowanych w wodzie.

Cechy:

- wysoka elastyczność w szerokim zakresie temperatur (także w niskich),
- wodoszczelny i paro-przepuszczalny,
- odporny na brud i dyfuzję CO₂,
- odporny na warunki atmosferyczne oraz na promieniowanie UV,
- mostkuje niewielkie pęknięcia w niskich temperaturach,
- z dodatkiem tkaniny wzmacniającej RD może zlikwidować duże aktywne pęknięcia,
- wysoka zawartość substancji stałych,
- niska zawartość substancji lotnych (VOC 30g/L),
- łatwy w aplikacji.